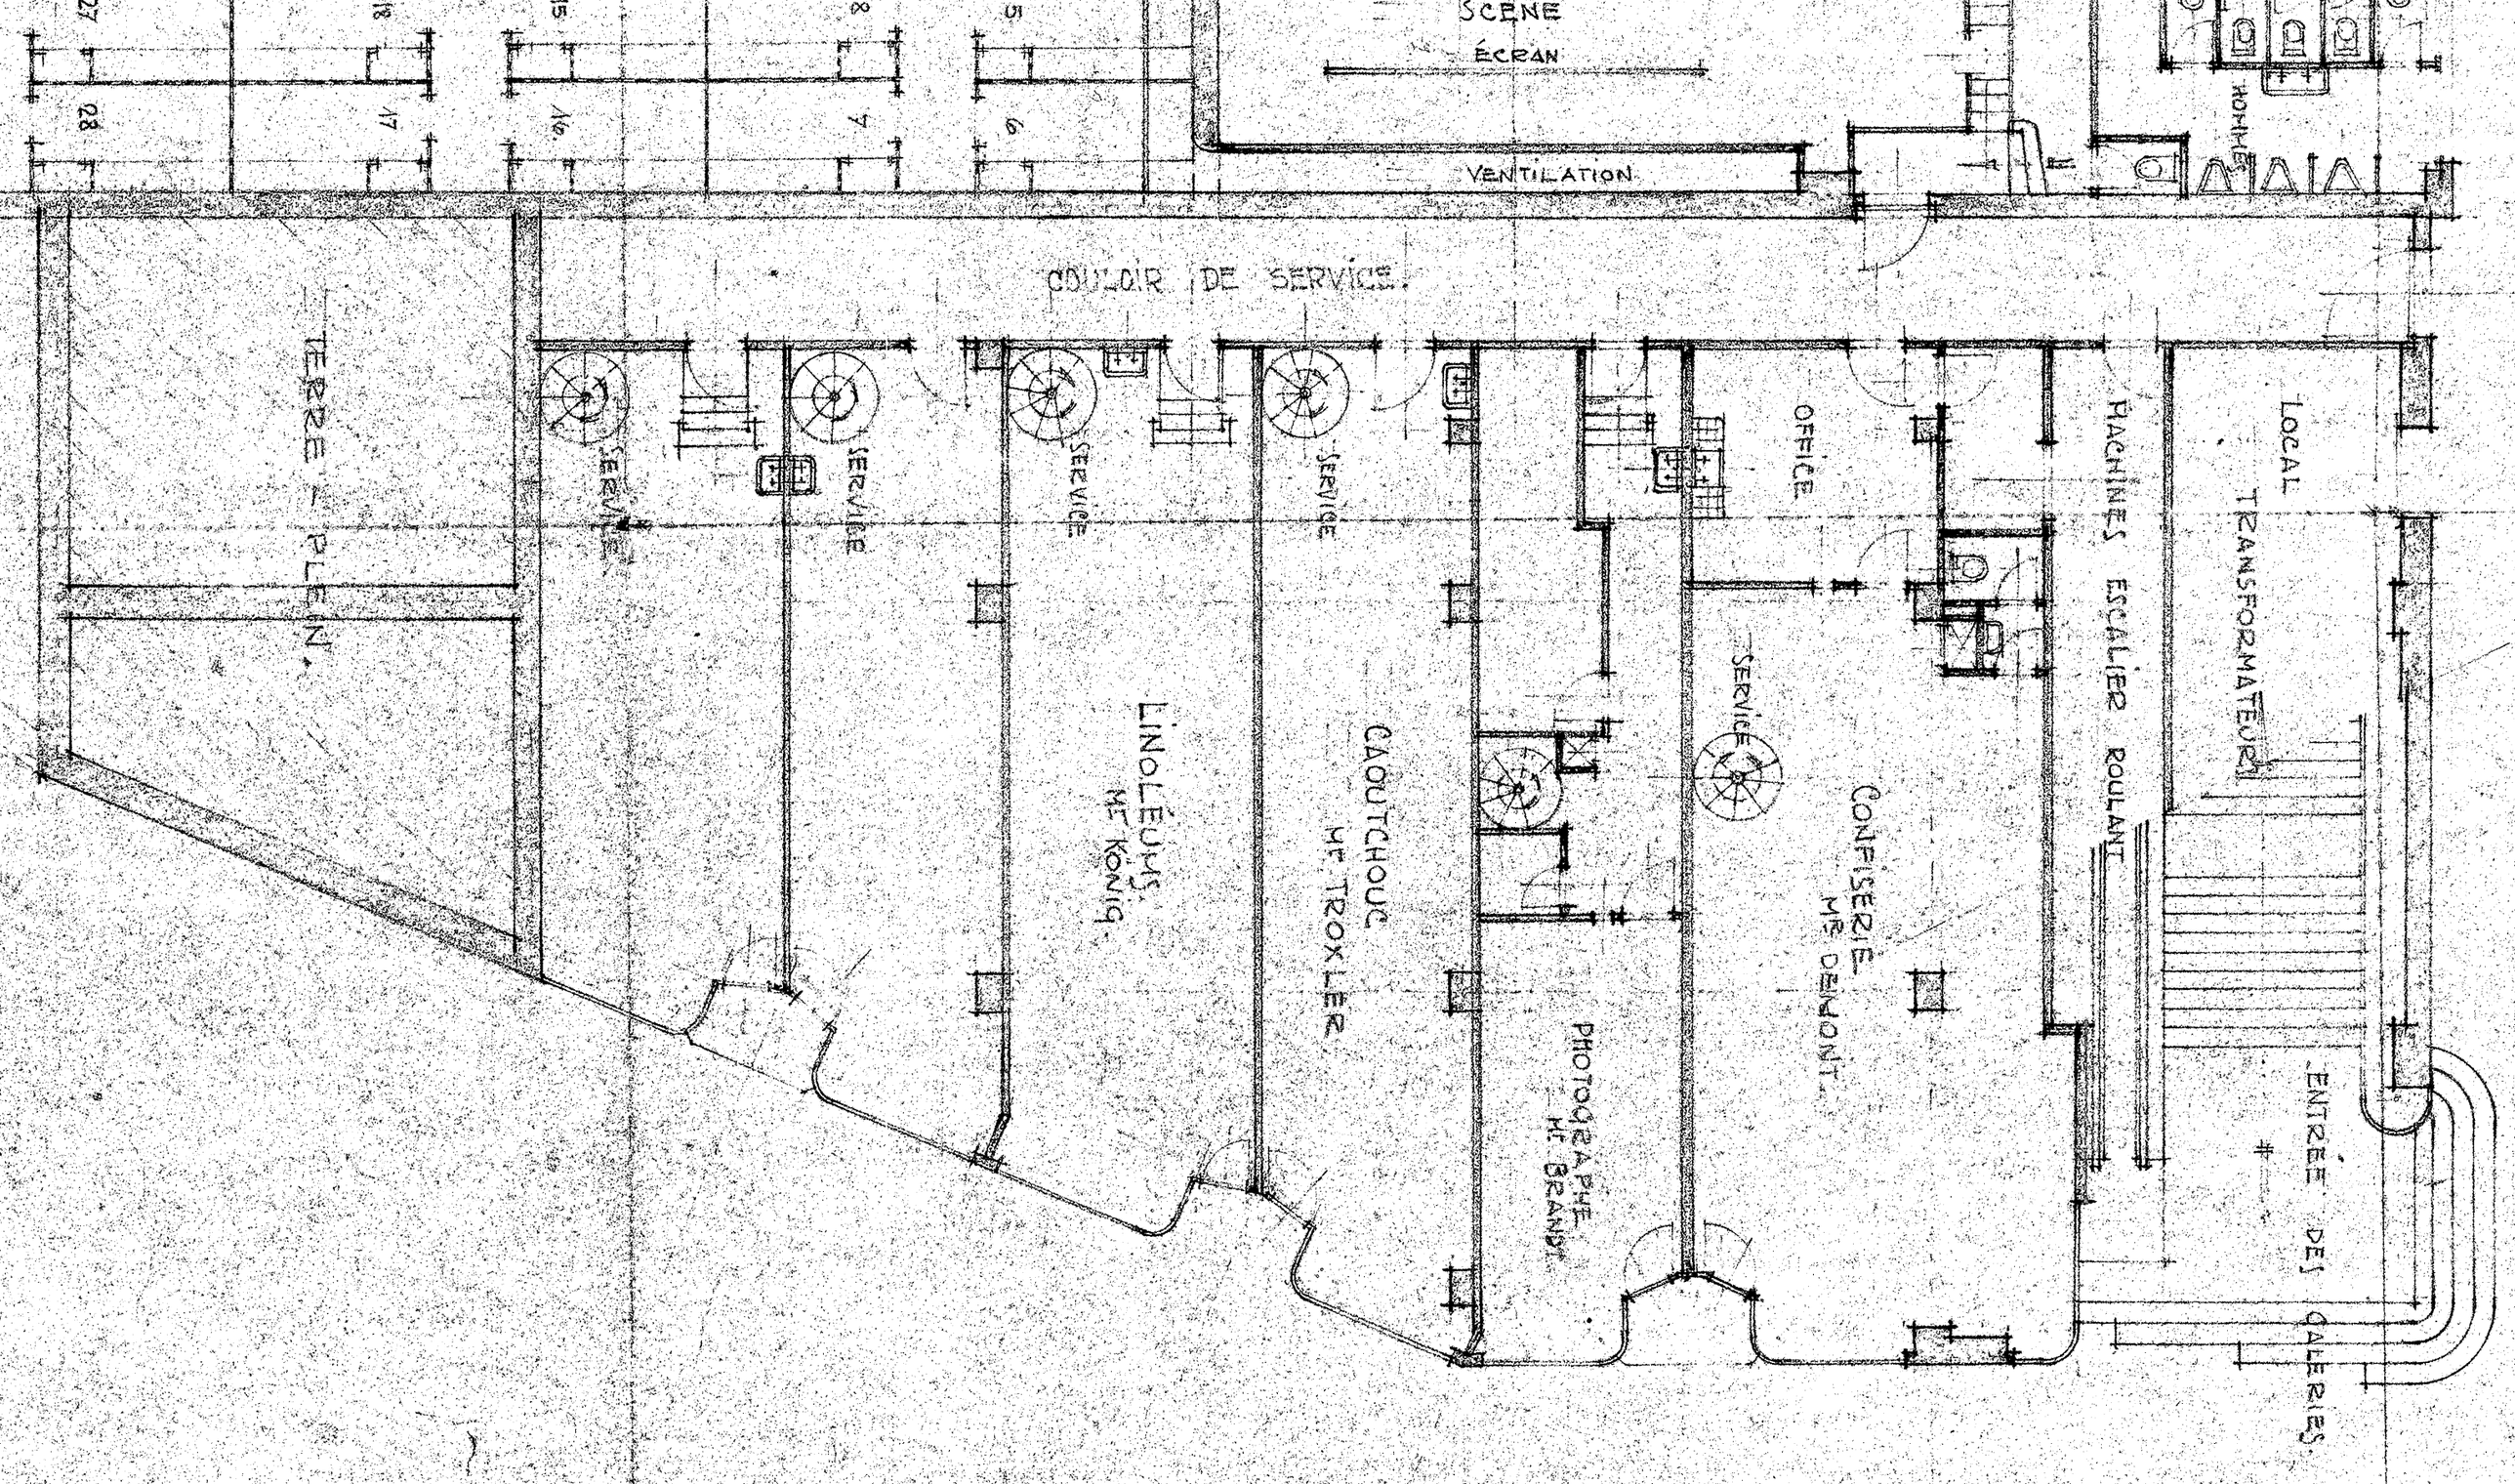
DAMES
HOMMES
VENT.
VESTIBULE.
BAR.
CAVE À VIN
COMPTOIR
VENT.
VESTIAIRE.
CAISSES.
VITRINE.
ENTRÉE.
CONFISERIE. Mr DEMONT.
SERVICE
SORTIE DE SECOURS
CABINE OPERATEUR
CINÉMA.
GALERIE.
LOGES ARTISTES.
PHOTOGRAPHE. Mr BRANDT.
AVANT-SCÈNE
SCÈNE.
ÉCRAN.
MACHINERIE ESCALIER ROULANT 2.
SORTIE DE SECOURS
ACCUMULATEURS
monte-charge
Réduit
CAOUTCHOUC Mr TROXLER
SERVICE
LINOLÉUMS Mr KÖNIG
SERVICE
SERVICE
SERVICE
Atelier 1.
Atelier 2.
Retirerie
ESCALIER B.
Retirerie
COURETTE
DAMES
RED
DÉGAGEMENT
HOMMES
LOCAL DISPONIBLE.
COULOIR DE SERVICE
ESCALIER C.
ESCALIER A.
CAVE CONFISERIE
CAVE PHARMACIE
VENTIL
HALL DE SERVICE
ENTRÉE SERVICE
MERKUR S.A.
GARAGE 3
18
CELLIERS
19
17
20
VENT
COURETTE
ESCALIER D.
COULOIR DE SERVICE
TÉLÉPHONE
ÉLECTRICITÉ
VENTIL
LOCAL DISPONIBLE.
ARRIÈRE MAGASIN
FOURNEAUX
GARAGE
LOCAUX DE Mr KÖNIG
COURETTE
RÉDUIT
DEVALOIR
DAMES
RÉDUIT
COURETTE
DEVALOIR
Mte CHARGE
LABORATOIRE
OFFICINE
PHARMACIE
GARAGE Mr KÖNIG.
LOCAUX DE Mr KÖNIG.
LOCAUX DE Mr HERREN.
LOCAL DE NUIT
DROGUES SÈCHES
CAVE


"GALERIES DE STE LUCE"
LAUSANNE

AMÉNAGEMENT DU 1ER SOUS-SOL.
ÉCHELLE: 1/100.

PLAN CONFORME À L'EXÉCUTION

No. 2584. LAUSANNE, 12 SEPT 1934
BUR. CH. THIÉVENT, ARCH.
CH. THIÉVENT et J. AUTERMAIR.


SCÈNE
ÉCRAN
VENTILATION
COULOIR DE SERVICE
TERRE PLEIN
SERVICE
SERVICE
SERVICE
SERVICE
LINOLÉUMS
Mr KÖNIG
CAOUTCHOUC
Mr TROXLER
PHOTOGRAPHIE
Mr BRANDT
CONFISERIE
Mr DENDONT
OFFICE
MACHINES ESCALIER ROULANT
LOCAL TRANSFORMATEUR
ENTRÉE DES GALERIES

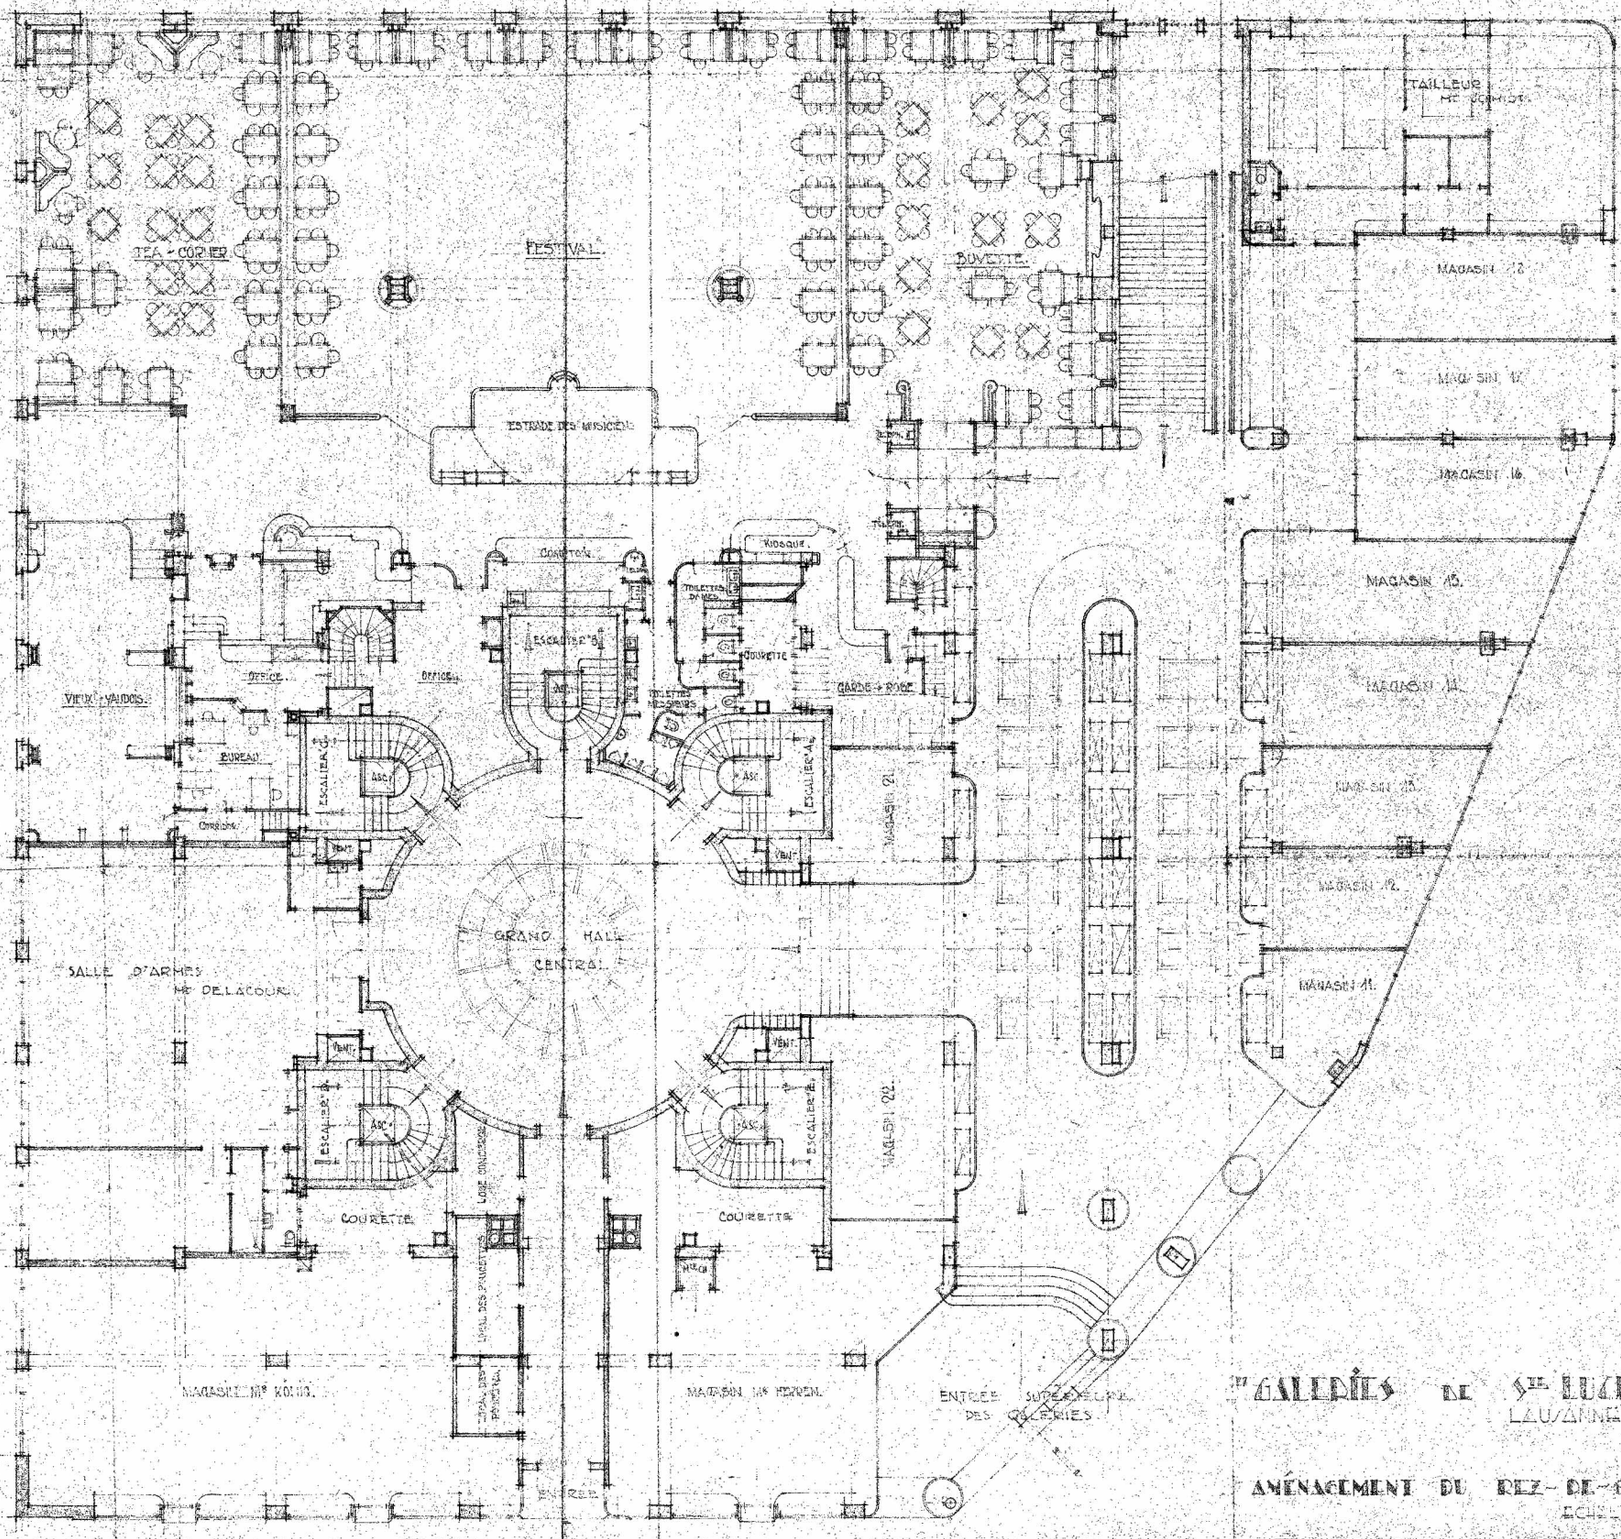

"GALERIES DE Ste LUCE"
LAUSANNE

AMÉNAGEMENT DU REZ-DE-CHAUSSÉE

ECHELLE 1:100

PLAN CONFORME A L'EXECUTION

No 2600 LAUSANNE, 27 SEPT. 1934

BUR. DES TRAVAUX ARCH.
C. TREZZINI ET J. AUGSTBURGER
ARCHITECTES

TEA - CORNER

FESTIVAL.

BUVETTE.

ESTRADE DES MUSICIENS

TAILLEUR
Mr SCHMIDT.

MAGASIN 18

MAGASIN 17

MAGASIN 16.

MAGASIN 15.

MAGASIN 14.

MAGASIN 13.

MAGASIN 12.

MAGASIN 11.

COMPTOIR.

KIOSQUE.

TÉLÉPH.

TOILETTES DAMES

COUVETTE

GARDE - ROBE

ESCALIER B

ASC.

OFFICE.

OFFICE.

VIEUX - VAUDOIS.

BUREAU.

CORRIDOR.

ESCALIER C

TOILETTES MESSIEURS

ESCALIER A

MAGASIN 21.

VENT.

GRAND HALL CENTRAL

SALLE D'ARMES
Mr DELACOUR.

ESCALIER D

LOGE CONCIERGE

LOCAL DES PONCETS

COURETTE

MAGASIN Mr KOENIG.

ESCALIER E

MAGASIN 22.

Mr BCH

MAGASIN Mr HERREN.

ENTRÉE

ENTRÉE SUPÉRIEURE DES GALERIES.

"GALERIES DE Ste LUCE"
LAUSANNE.

AMÉNAGEMENT DU REZ-DE-CHAUSSÉE.

ECHELLE 1:100.

PLAN CONFORME A L'EXECUTION.

No 2600. LAUSANNE, 27 SEPT. 1934.

BUR. CH. TRIVELLI ARCH.

CH. TRIVELLI ET J. SAUTER ARCHITECTES


TERRASSE.

TERRASSE.

"GALERIES DE Ste LUCE"
LAUSANNE

AMÉNAGEMENT DU 1er ETAGE.
ECHELLE: 1/100.
PLAN CONFORME A L'EXECUTION.

No 2632 - LAUSANNE, 23 OCT. 1934.
BUR. CH. TRIVELLI, ARCH.
ET D. AUSTERMAYER.

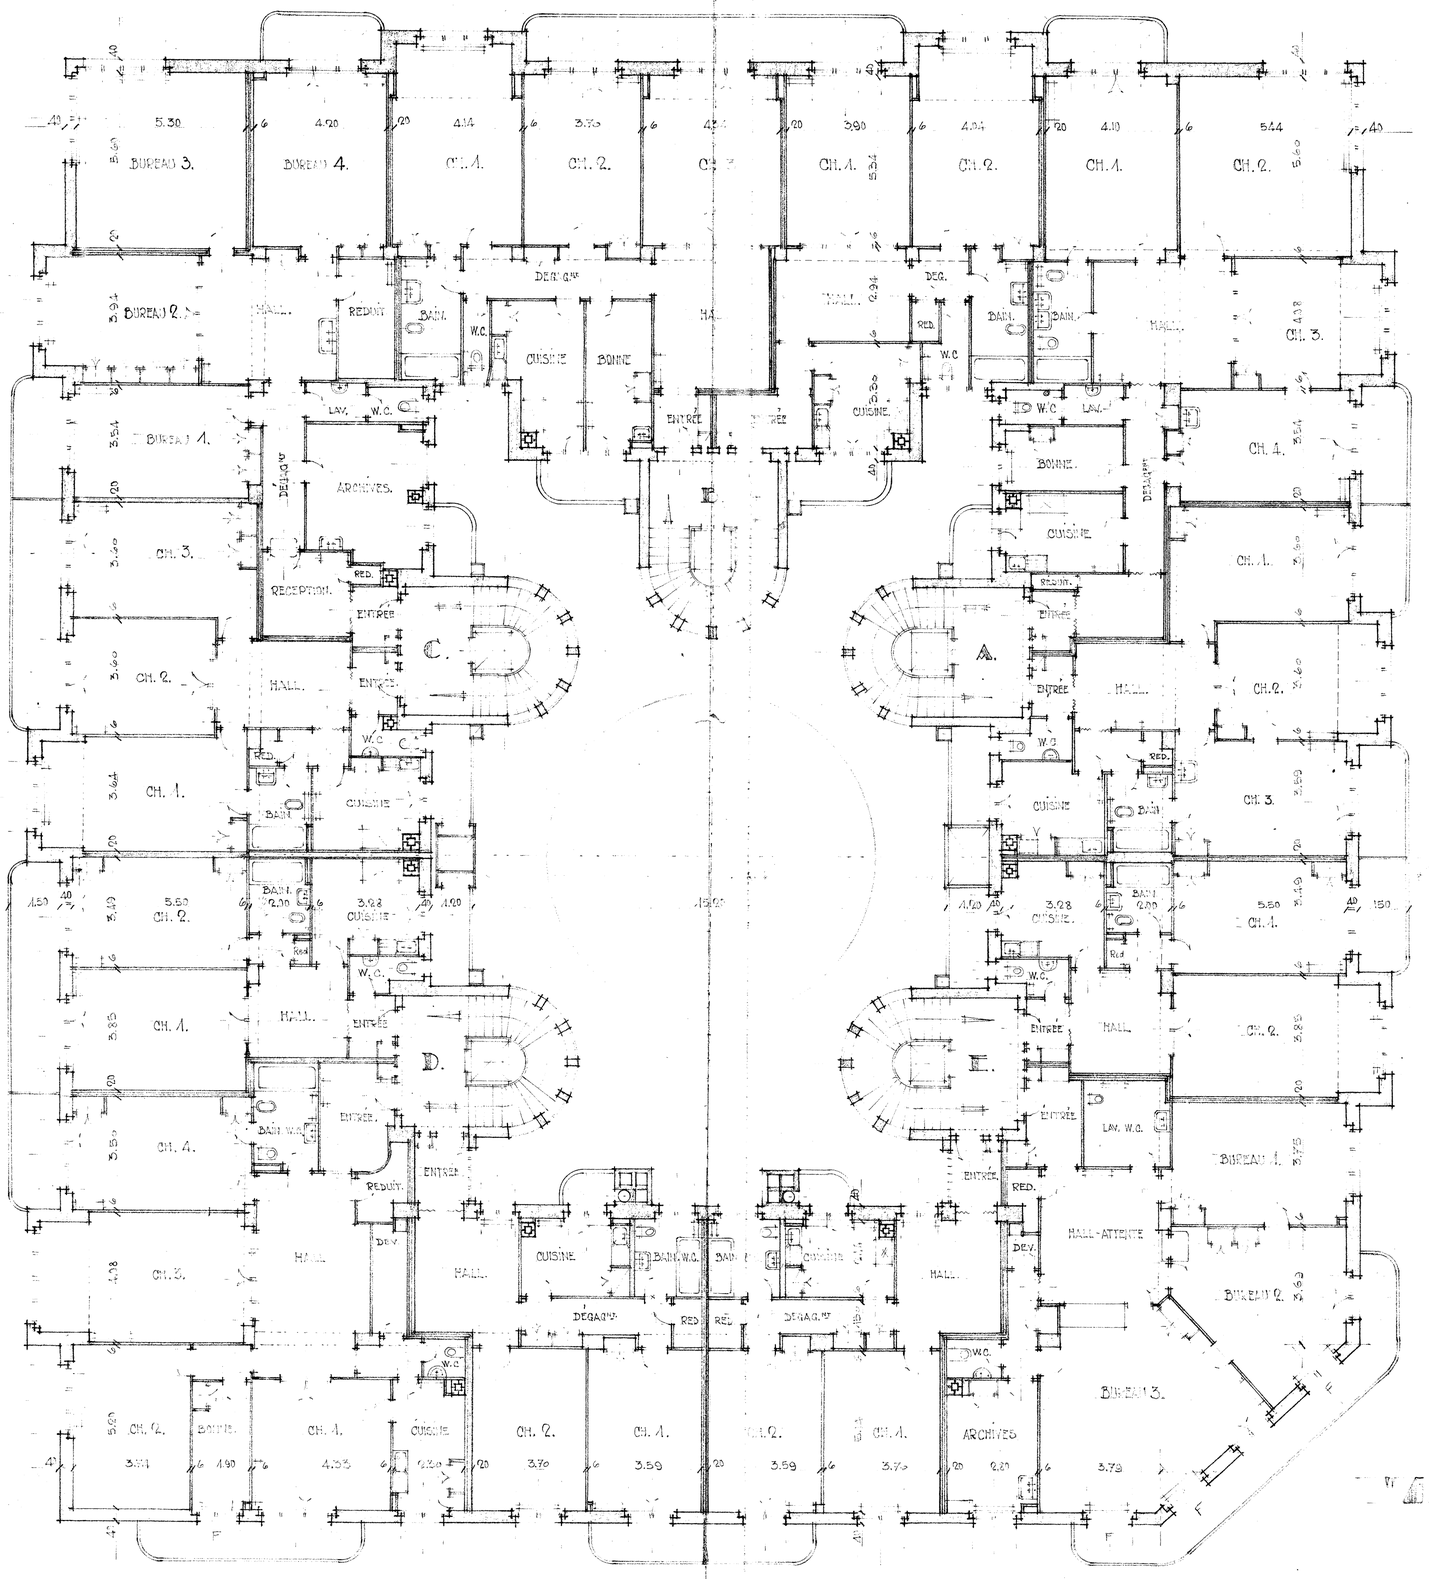


PLAN DU 2me ETAGE


ECHELLE 1/100.

PLAN CONFORME A L'EXECUTION.

No. 3079. LAUSANNE, 11 NOV. 1935.

BUR. CH. TRIVELLI ARCH.

CH. TRIVELLI ET J. AUSTER-MAYER, ARCH.

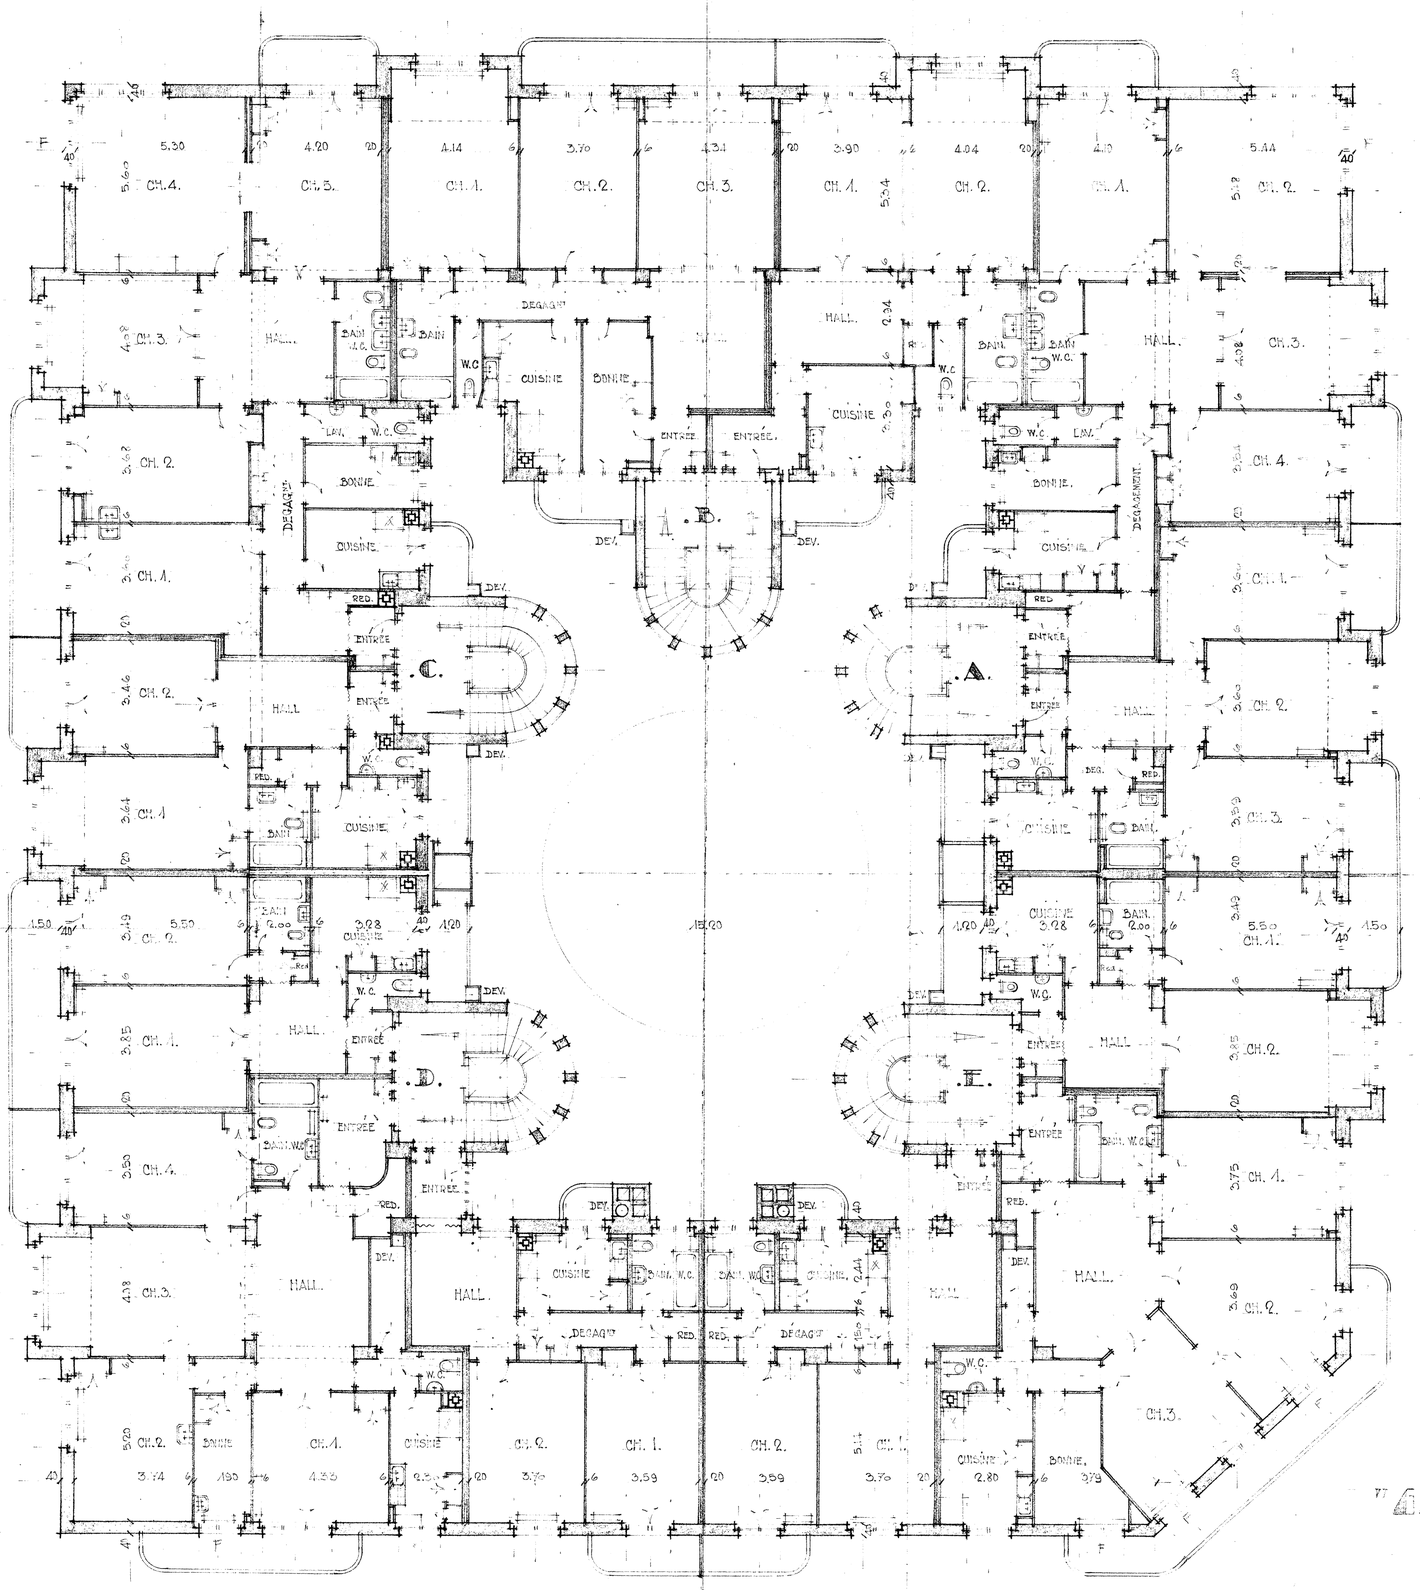

"GALERIES DE STE LUCE" LAUSANNE.

PLAN DU 3me ETAGE


ECHELLE 1:100

PLAN CONFORME A L'EXECUTION

No 3082 LAUSANNE, 19 NOV. 1935

BUR. CH. TRIVELLI ARCH.

CH. TRIVELLI ET J. AUSTERMAYER ARCH.

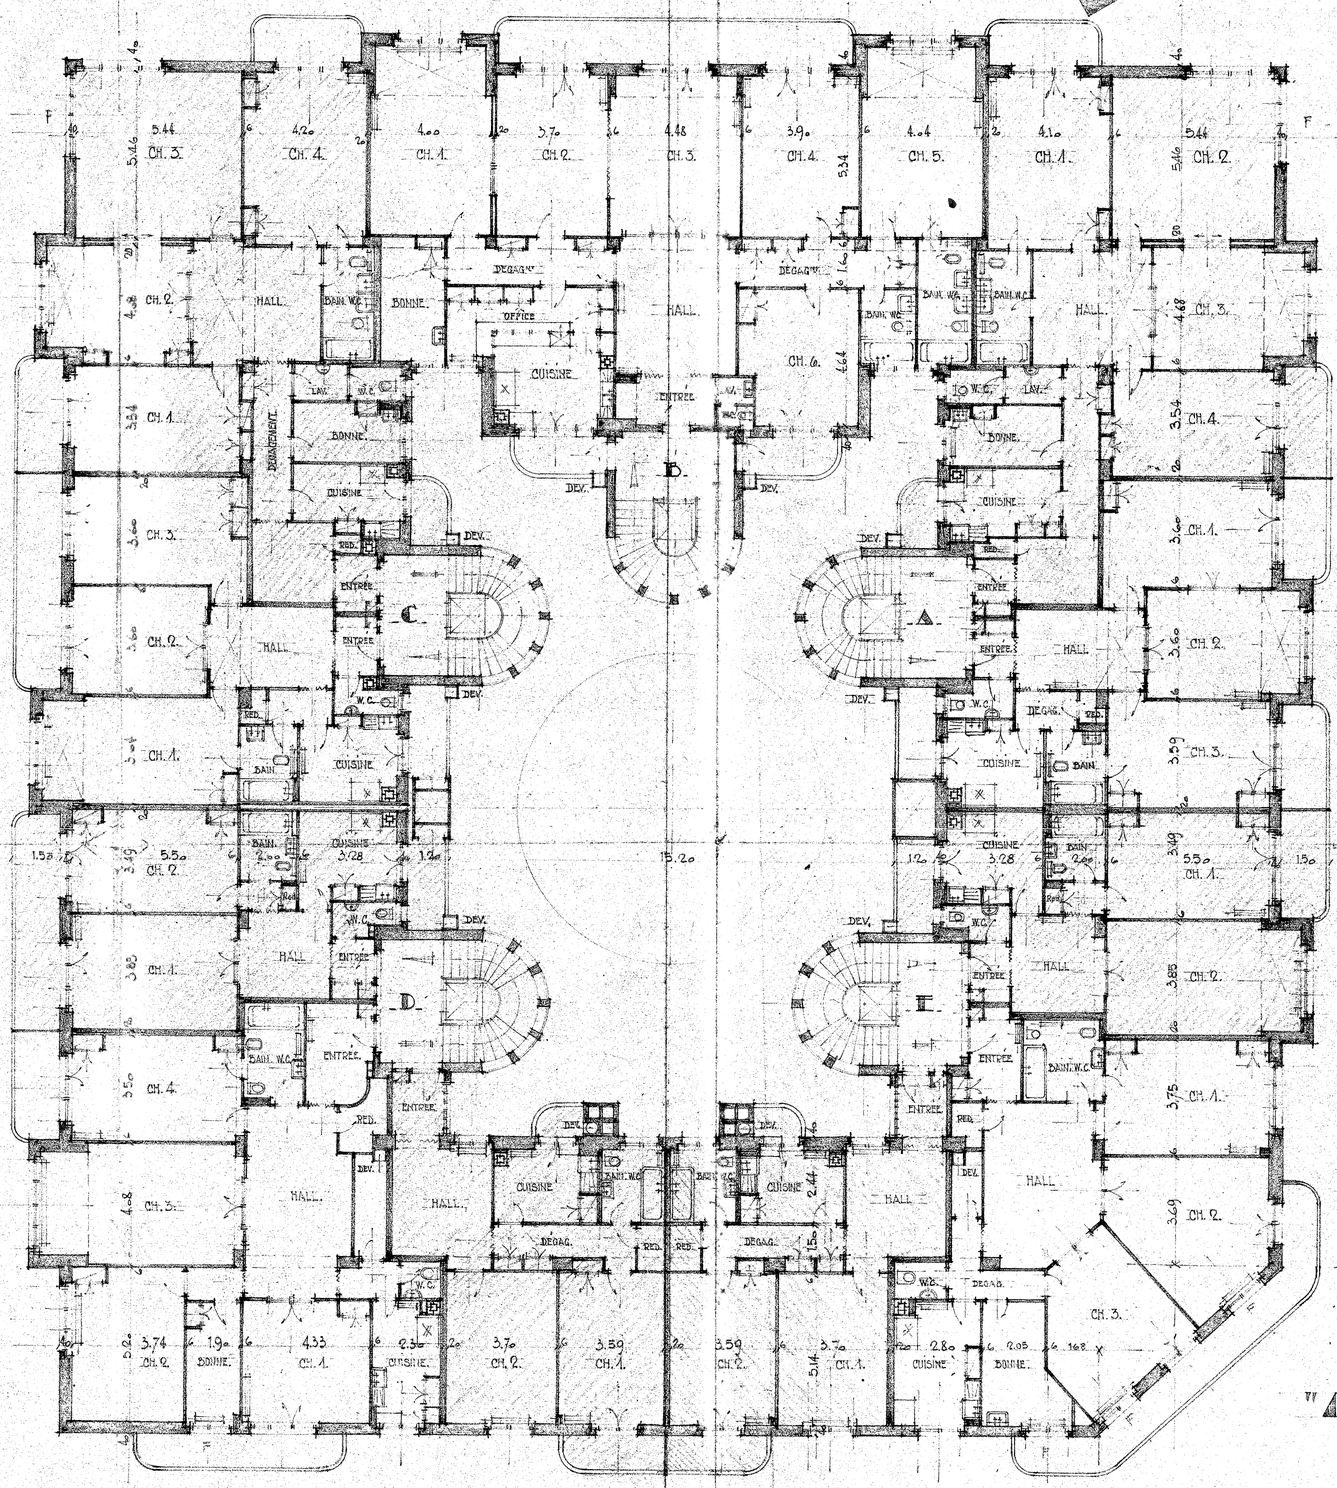

"GALERIES DE STE LUCE"

LAUSANNE.

PLAN DU 4ME ETAGE.

ECHELLE: 1/100.

CONFORME A L'EXECUTION.


No 2669. LAUSANNE, 15 NOV. 1934.

BUR. CH. TRIVELLI. ARCH.

CH. TRIVELLI ET J. AUSTERMAIER. ARCHITECTES.

GALERIES STE LUCE.

DISTRIBUTION DU 5e ETAGE. ECH: 1/100.

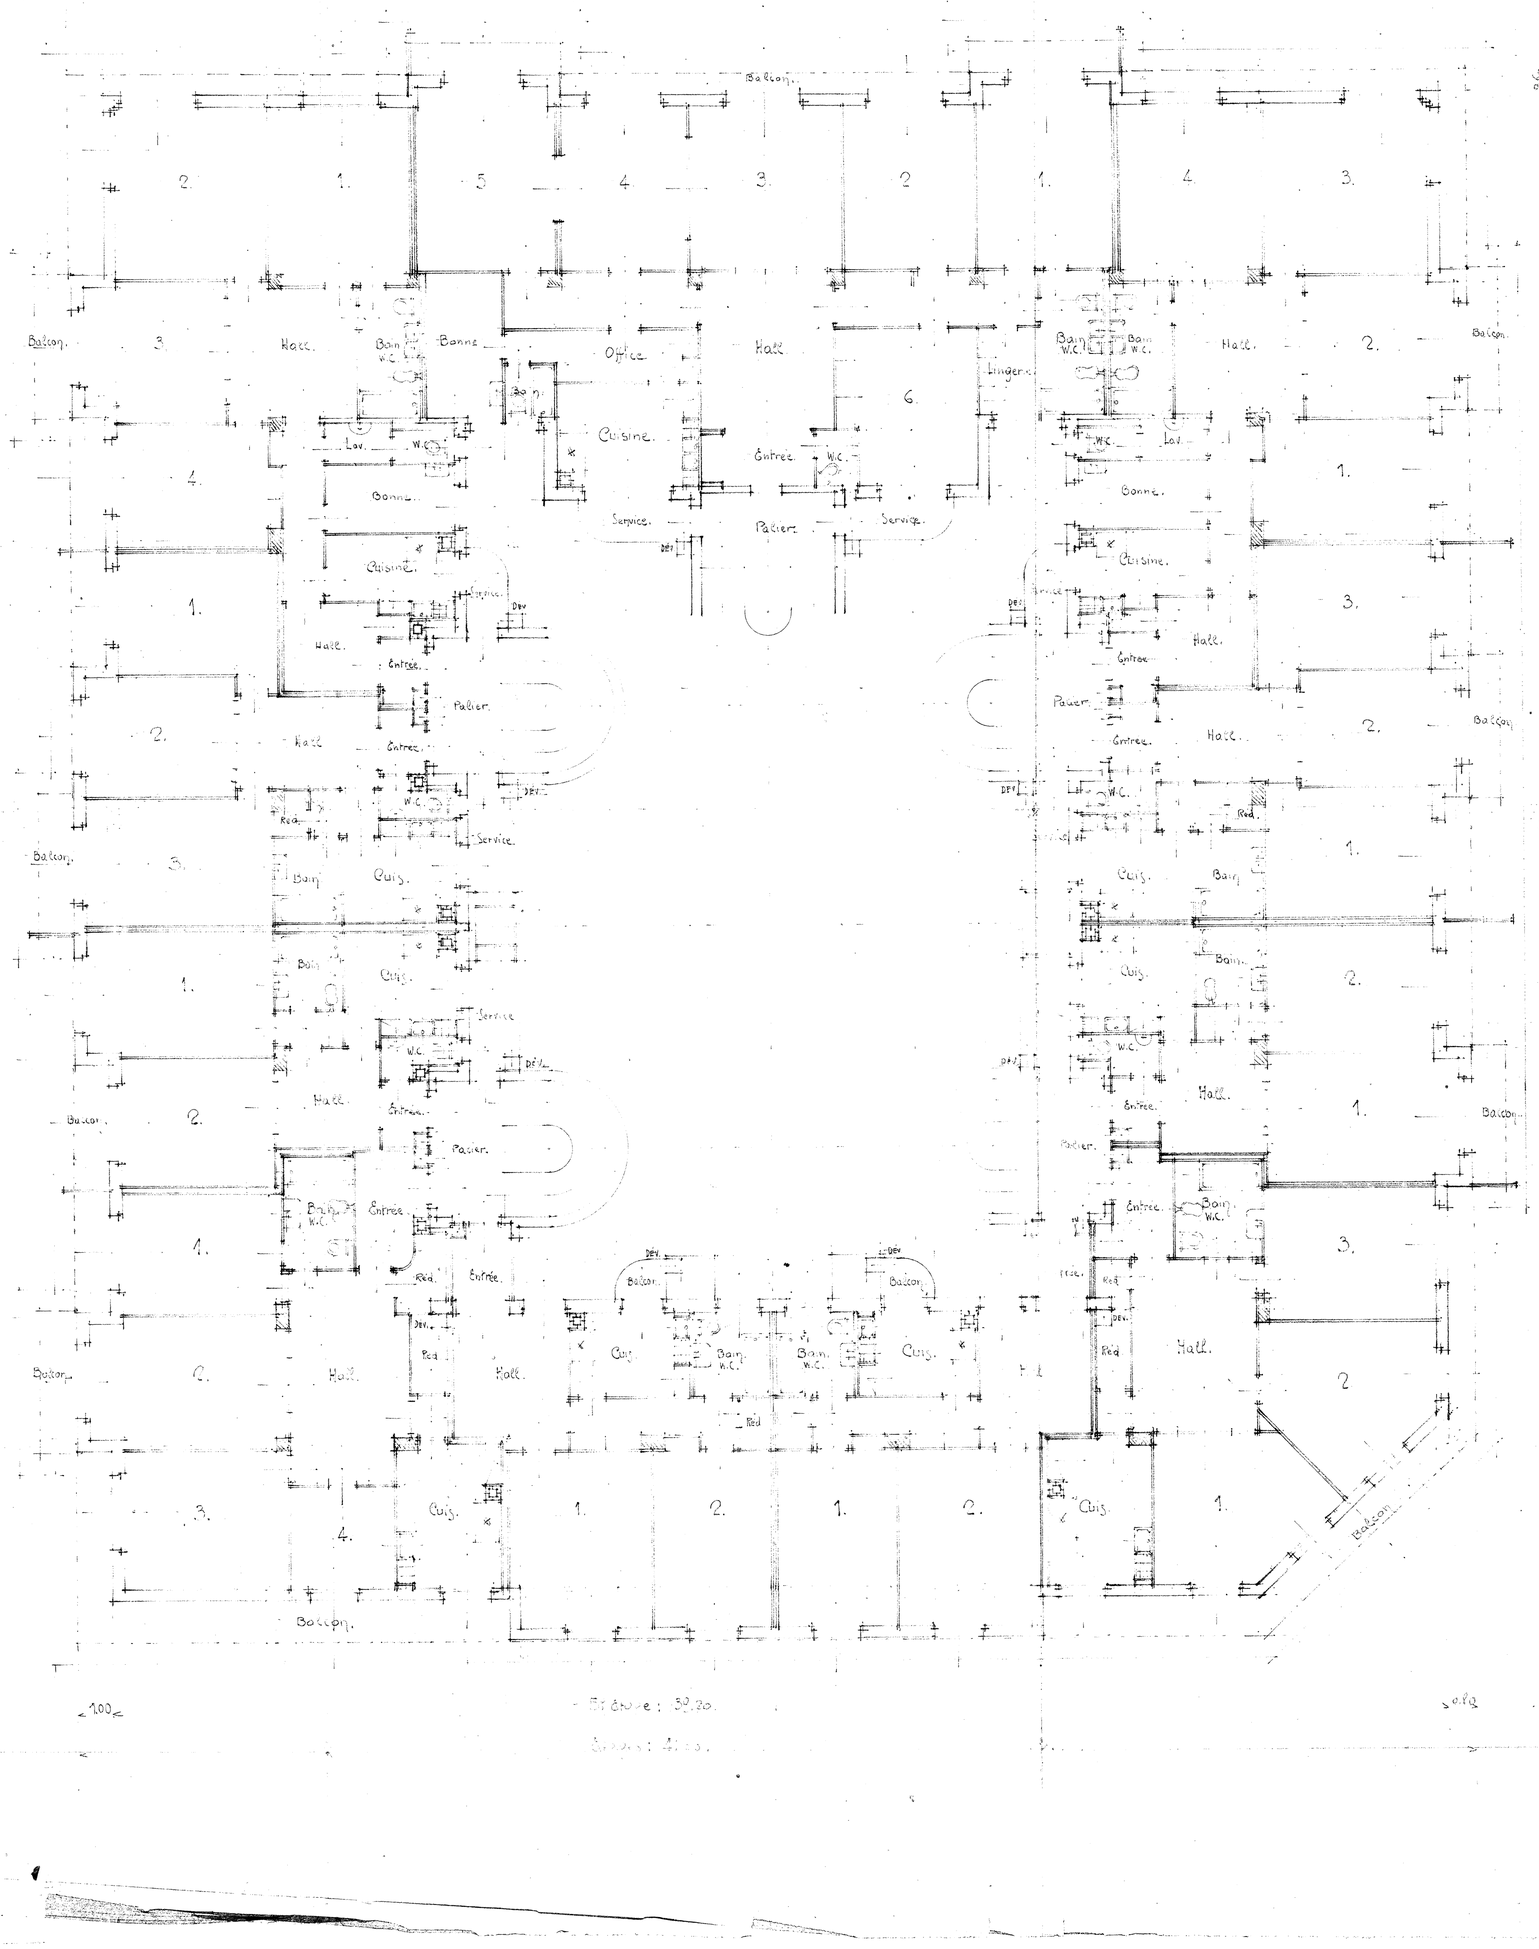



Etages: 4 fois.

LAUSANNE, 17 JUILLET 1934.


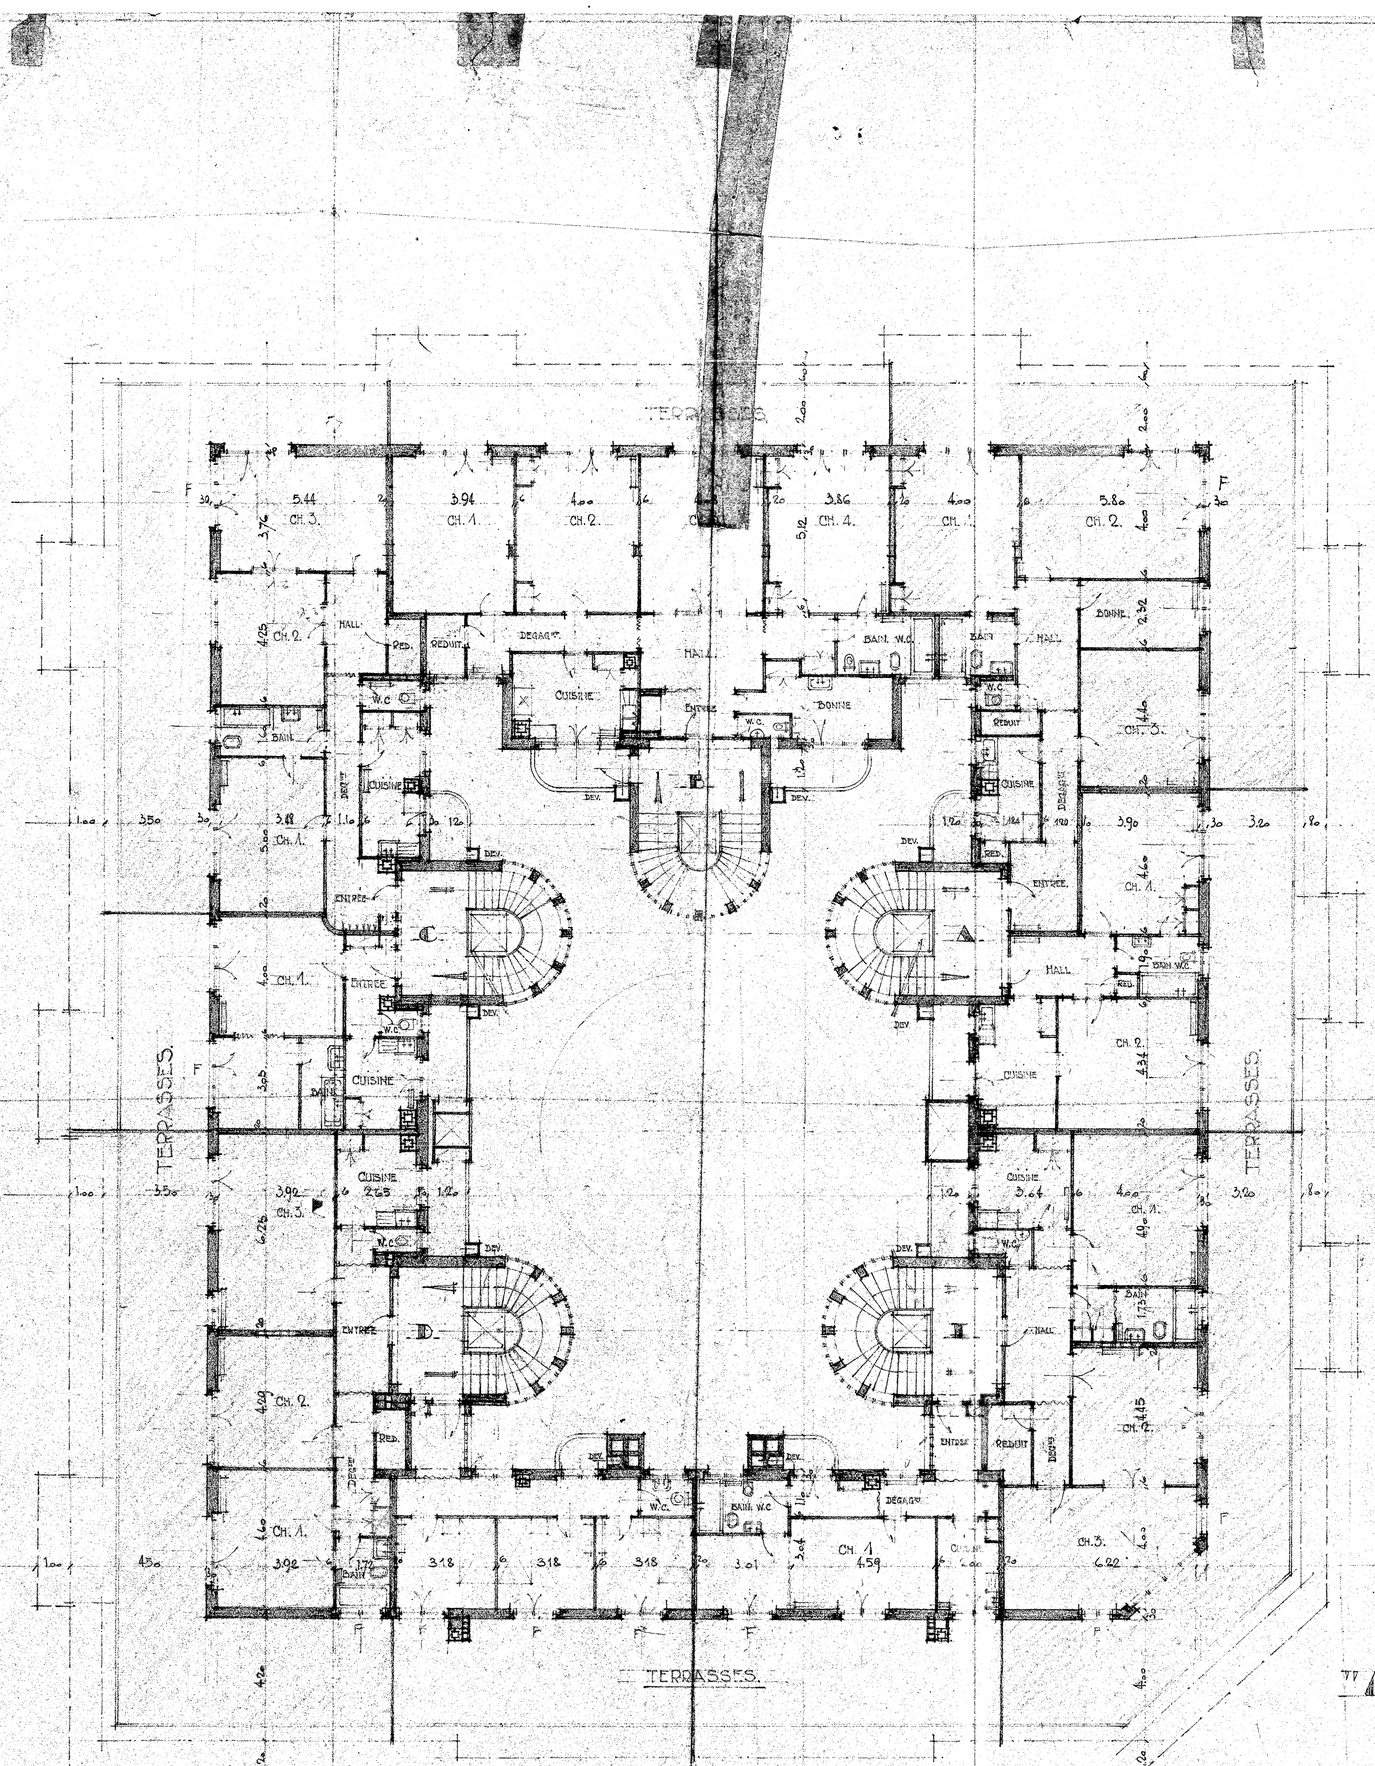

"GALERIES DE STE LUCE"

LAUSANNE.

AMÉNAGEMENT DU SUR-COMBLES.

ECHELLE: 1/100.


PLAN CONFORME A L'EXECUTION.

No. 2633. LAUSANNE, 23 OCTOBRE 1934.
BUR. CH. TRIVELLI, ARCH.
CH. TRIVELLI ET J. AUTENHAIRE, ARCH.

Quest

GALERIES
Ste LUCE

CH. TRIVELLI
J. AUSTERMAYER
ARCHITECTES

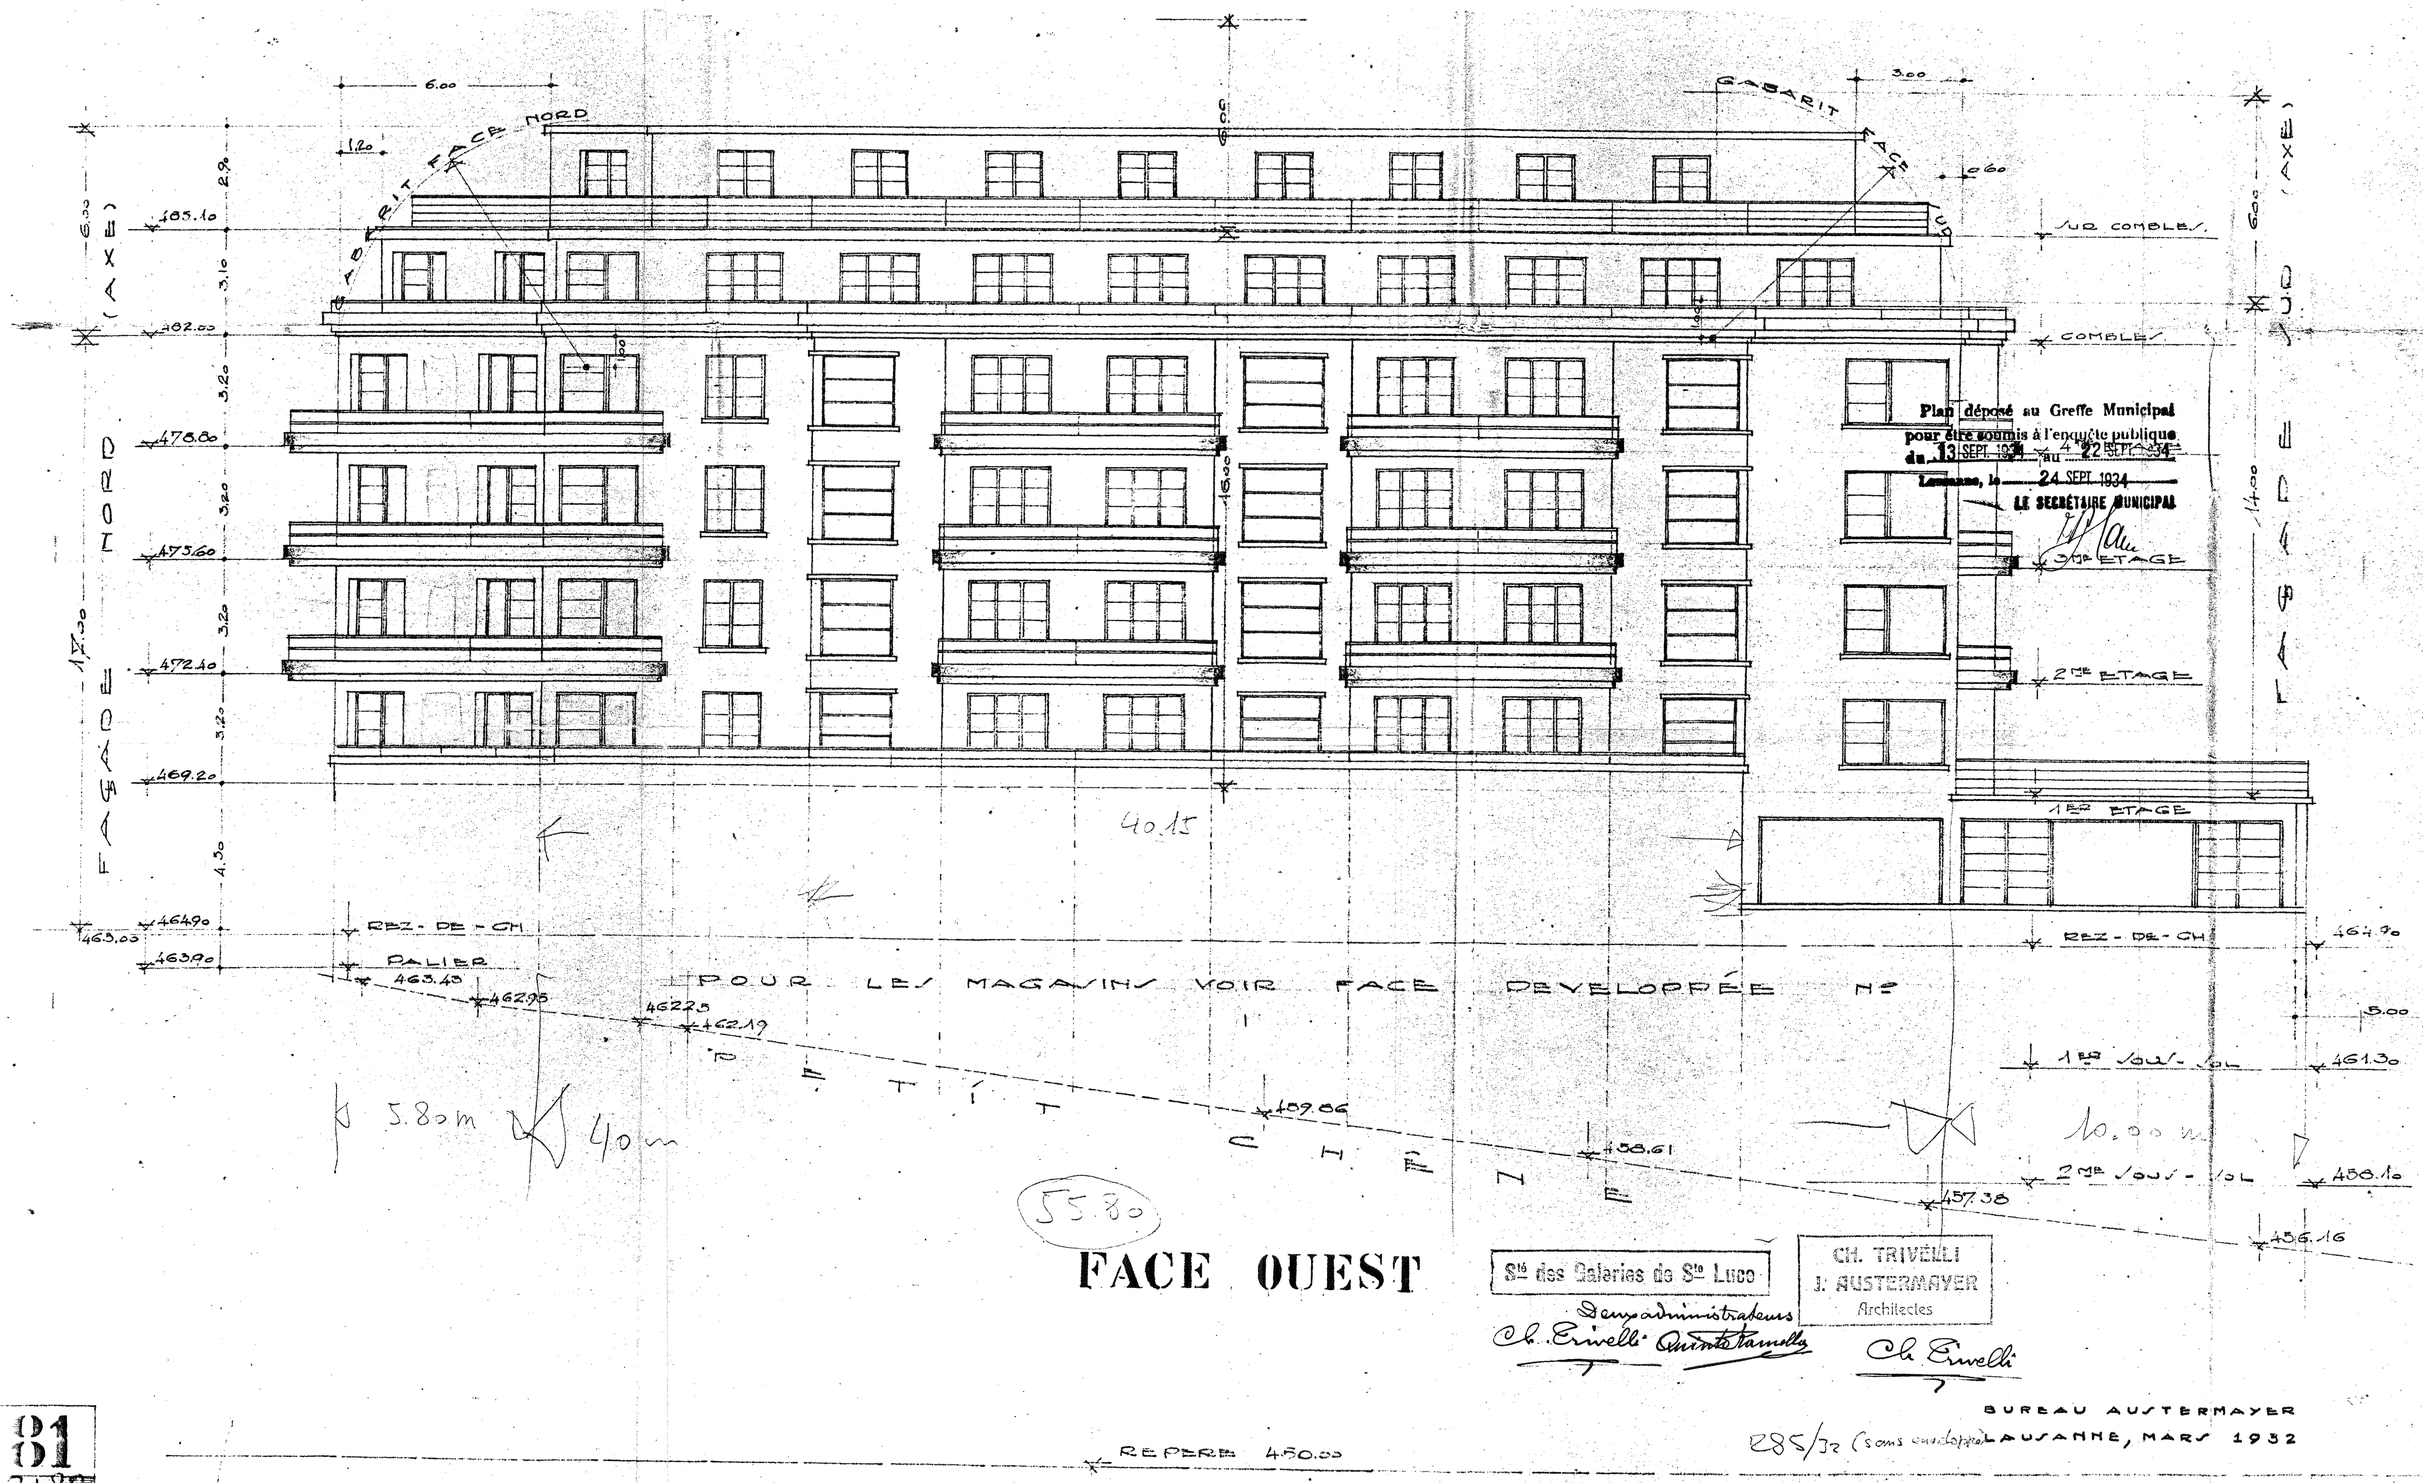

Plan déposé au Greffe Municipal
pour être soumis à l'enquête publique
du 13 SEPT. 1934 au 22 SEPT. 1934
Lausanne, le 24 SEPT. 1934
LE SECRÉTAIRE MUNICIPAL

Sté des Galeries de Ste Luce
Deux administrateurs
Ch. Trivelli Austermayer

CH. TRIVELLI
J. AUSTERMAYER
Architectes
Ch Trivelli

BUREAU AUSTERMAYER
285/32 (sans enveloppe) LAUSANNE, MARS 1932

91
31
3182

GALERIES
STE LUCE

OUEST

CH TRIVELLI
J AUSTERMAYER
ARCHITECTES

Plan déposé au Greffe Municipal
pour être soumis à l'enquête publique
du 24 NOV. 1931 au 3 DEC. 1931
Lausanne, le 4 DEC. 1931
LE SECRÉTAIRE MUNICIPAL

STE IMMOB. GALERIES/STE LUCE
NOVEMBRE 1931
Ch. Trivelli
Quinto Ramelli

6.00
3.00
GABARIT
FACE NORD
FACE SUD
AXE
1.20
0.60
1.00
1.60
2.90
3.10
3.20
3.20
4.30
3.20
3.00
5.00
5.00
5.00
5.00
5.00
0.60
SUD (AXE)
NORD (AXE)
4.75,60
4.72,40
4.69,20
4.64,90
4.63,90
4.63,43
4.62,95
4.62,28
4.62,19
4.59,84
4.58,61
4.57,38
4.56,10
4.61,30
4.58,10
4.64,90
4.65,00
COMBLES
4ME ETAGE
3ME ETAGE
2ME ETAGE
1ER ETAGE
REZ-DE-CH.
PALIER
1ER SOUS-SOL
2ME SOUS-SOL
LIMITE PROPRIETE

POUR LES MAGASINS VOIR FACE DÉVELOPPÉE No. 56

DIRECTION DES TRAVAUX
24. SEP. 1931
LAUSANNE

STE IMMOB. GALERIES/STE LUCE.
Quinto Ramelli
Ch. Trivelli

FACE OUEST

REPÈRE 450,00


55
J. AUSTERMAYER
ARCHITECTE

BUREAU AUSTERMAYER
LAUSANNE, SEPT. 1931

Coupe en travers

GALERIES
Ste LUCE

CH. TRIVELLI .
J. AUSTERMAYER .
ARCHITECTES .

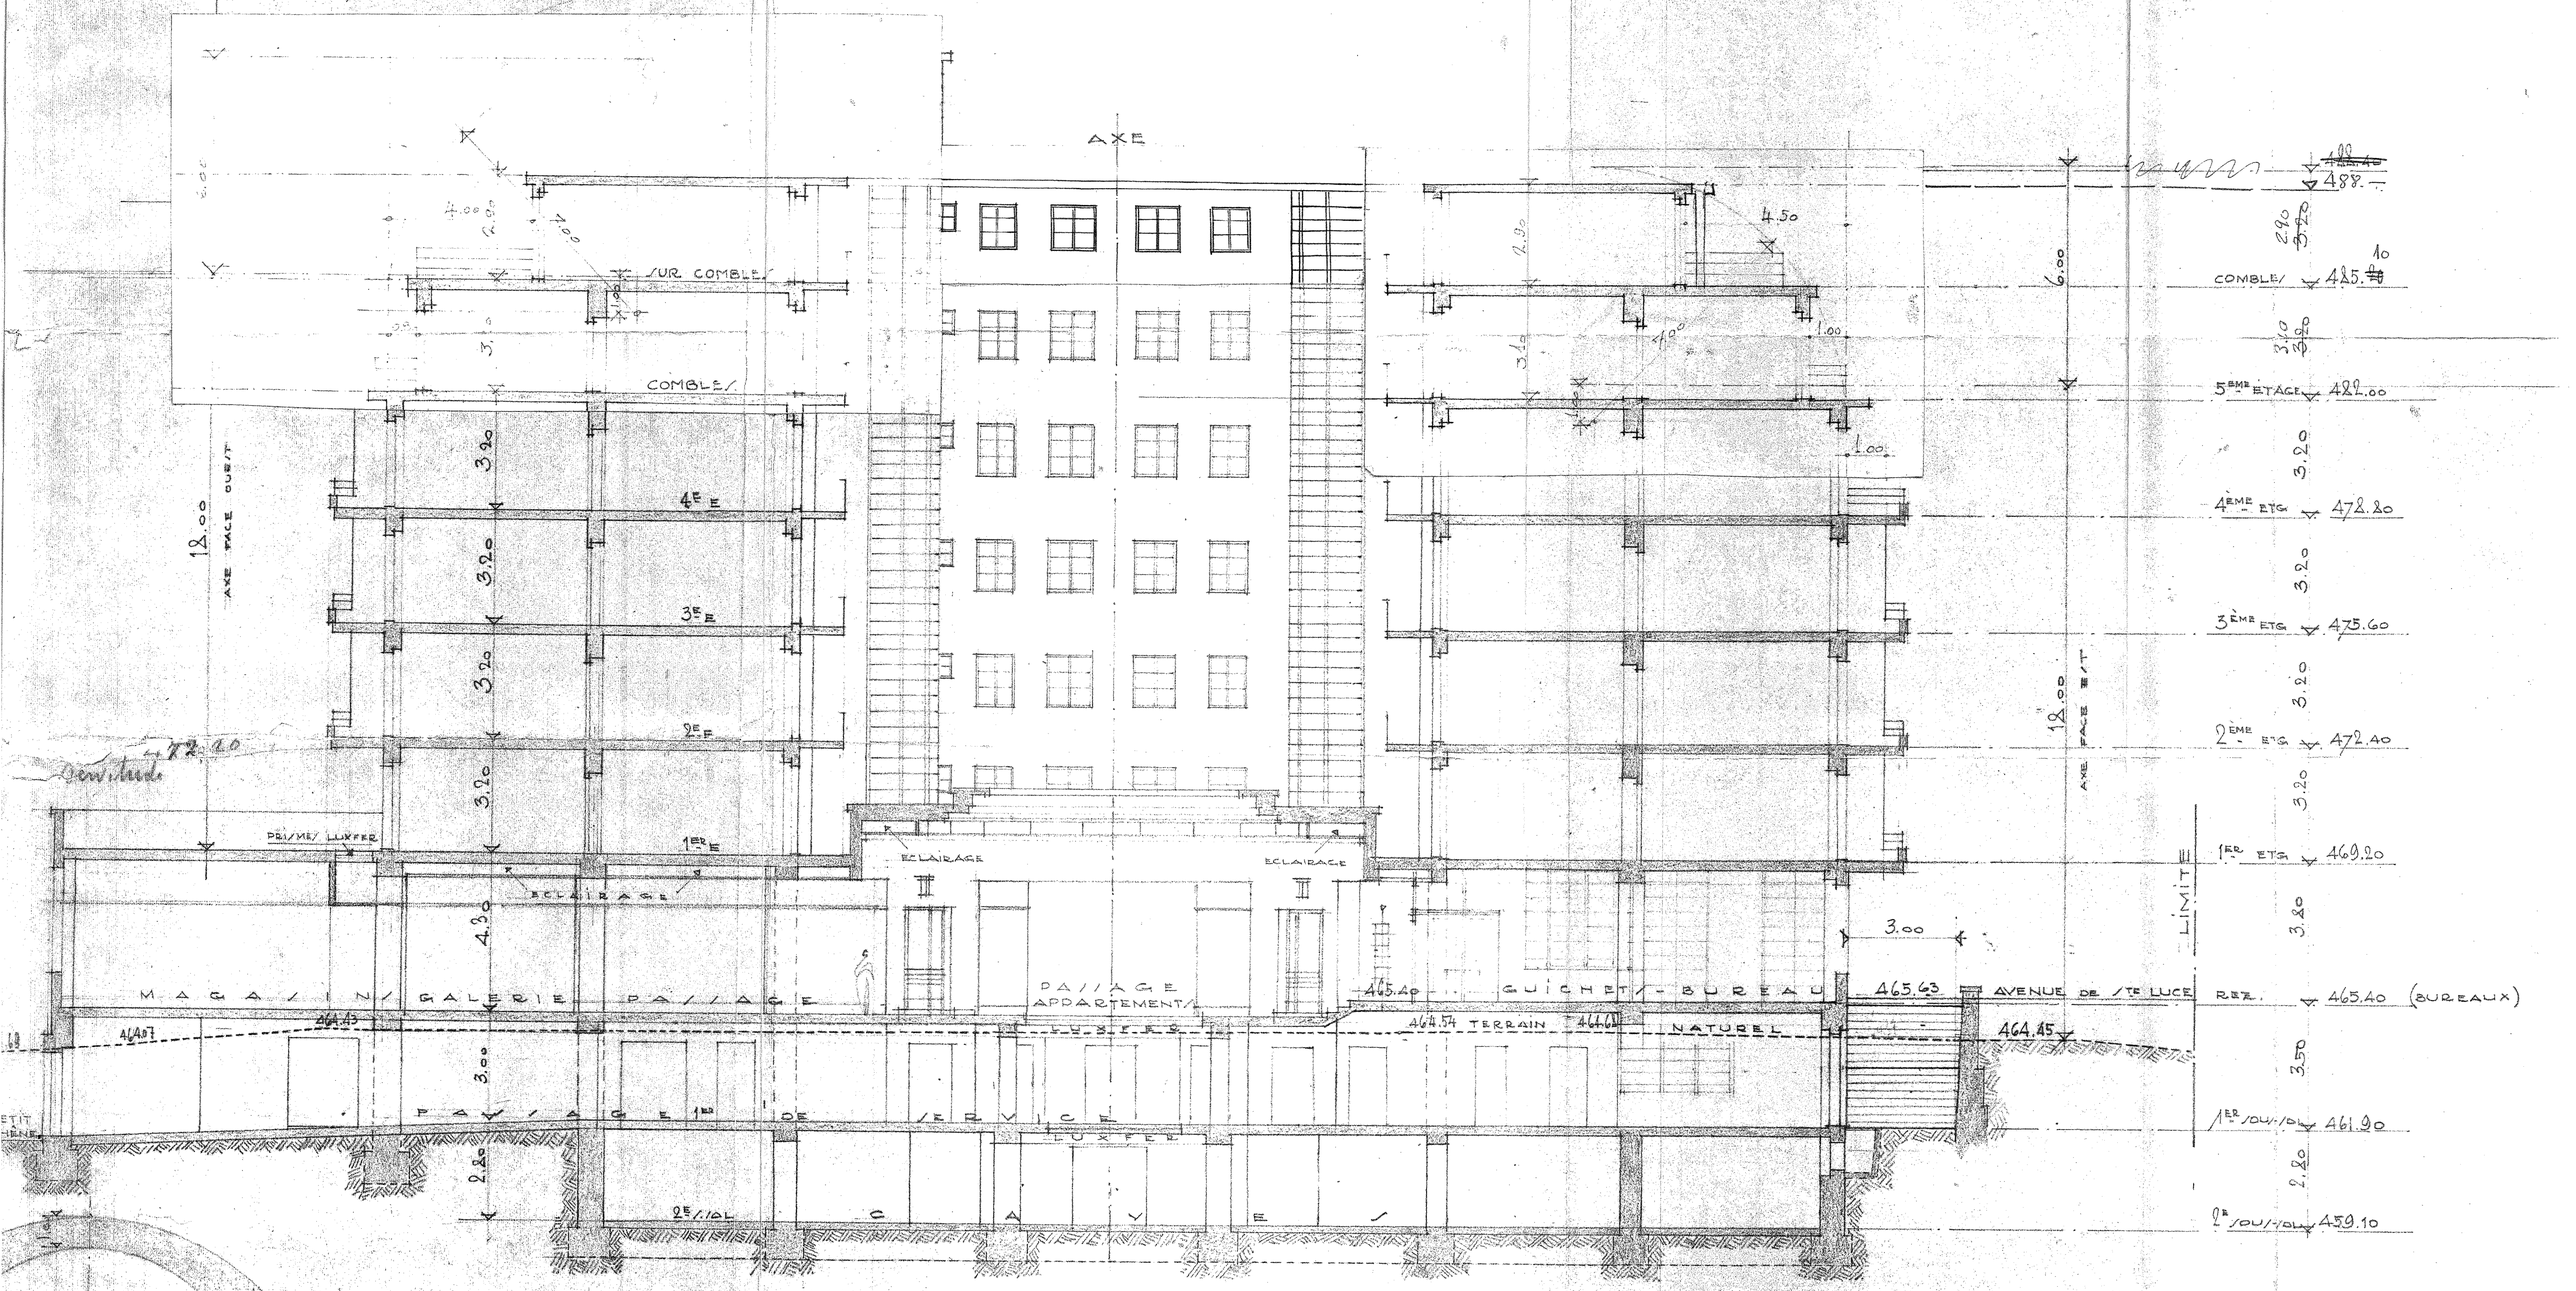

COUPE OUEST-EST


STE. IMMOB. GALERIES /STE. LUCE.
Ch. Trivelli

BUREAU AUSTERMAYER
LAUSANNE, SEPTBRE 1931

51

GALERIES
STE LUCE

CH. TRIVELLI
J. AUSTERMAYER
ARCHITECTES.

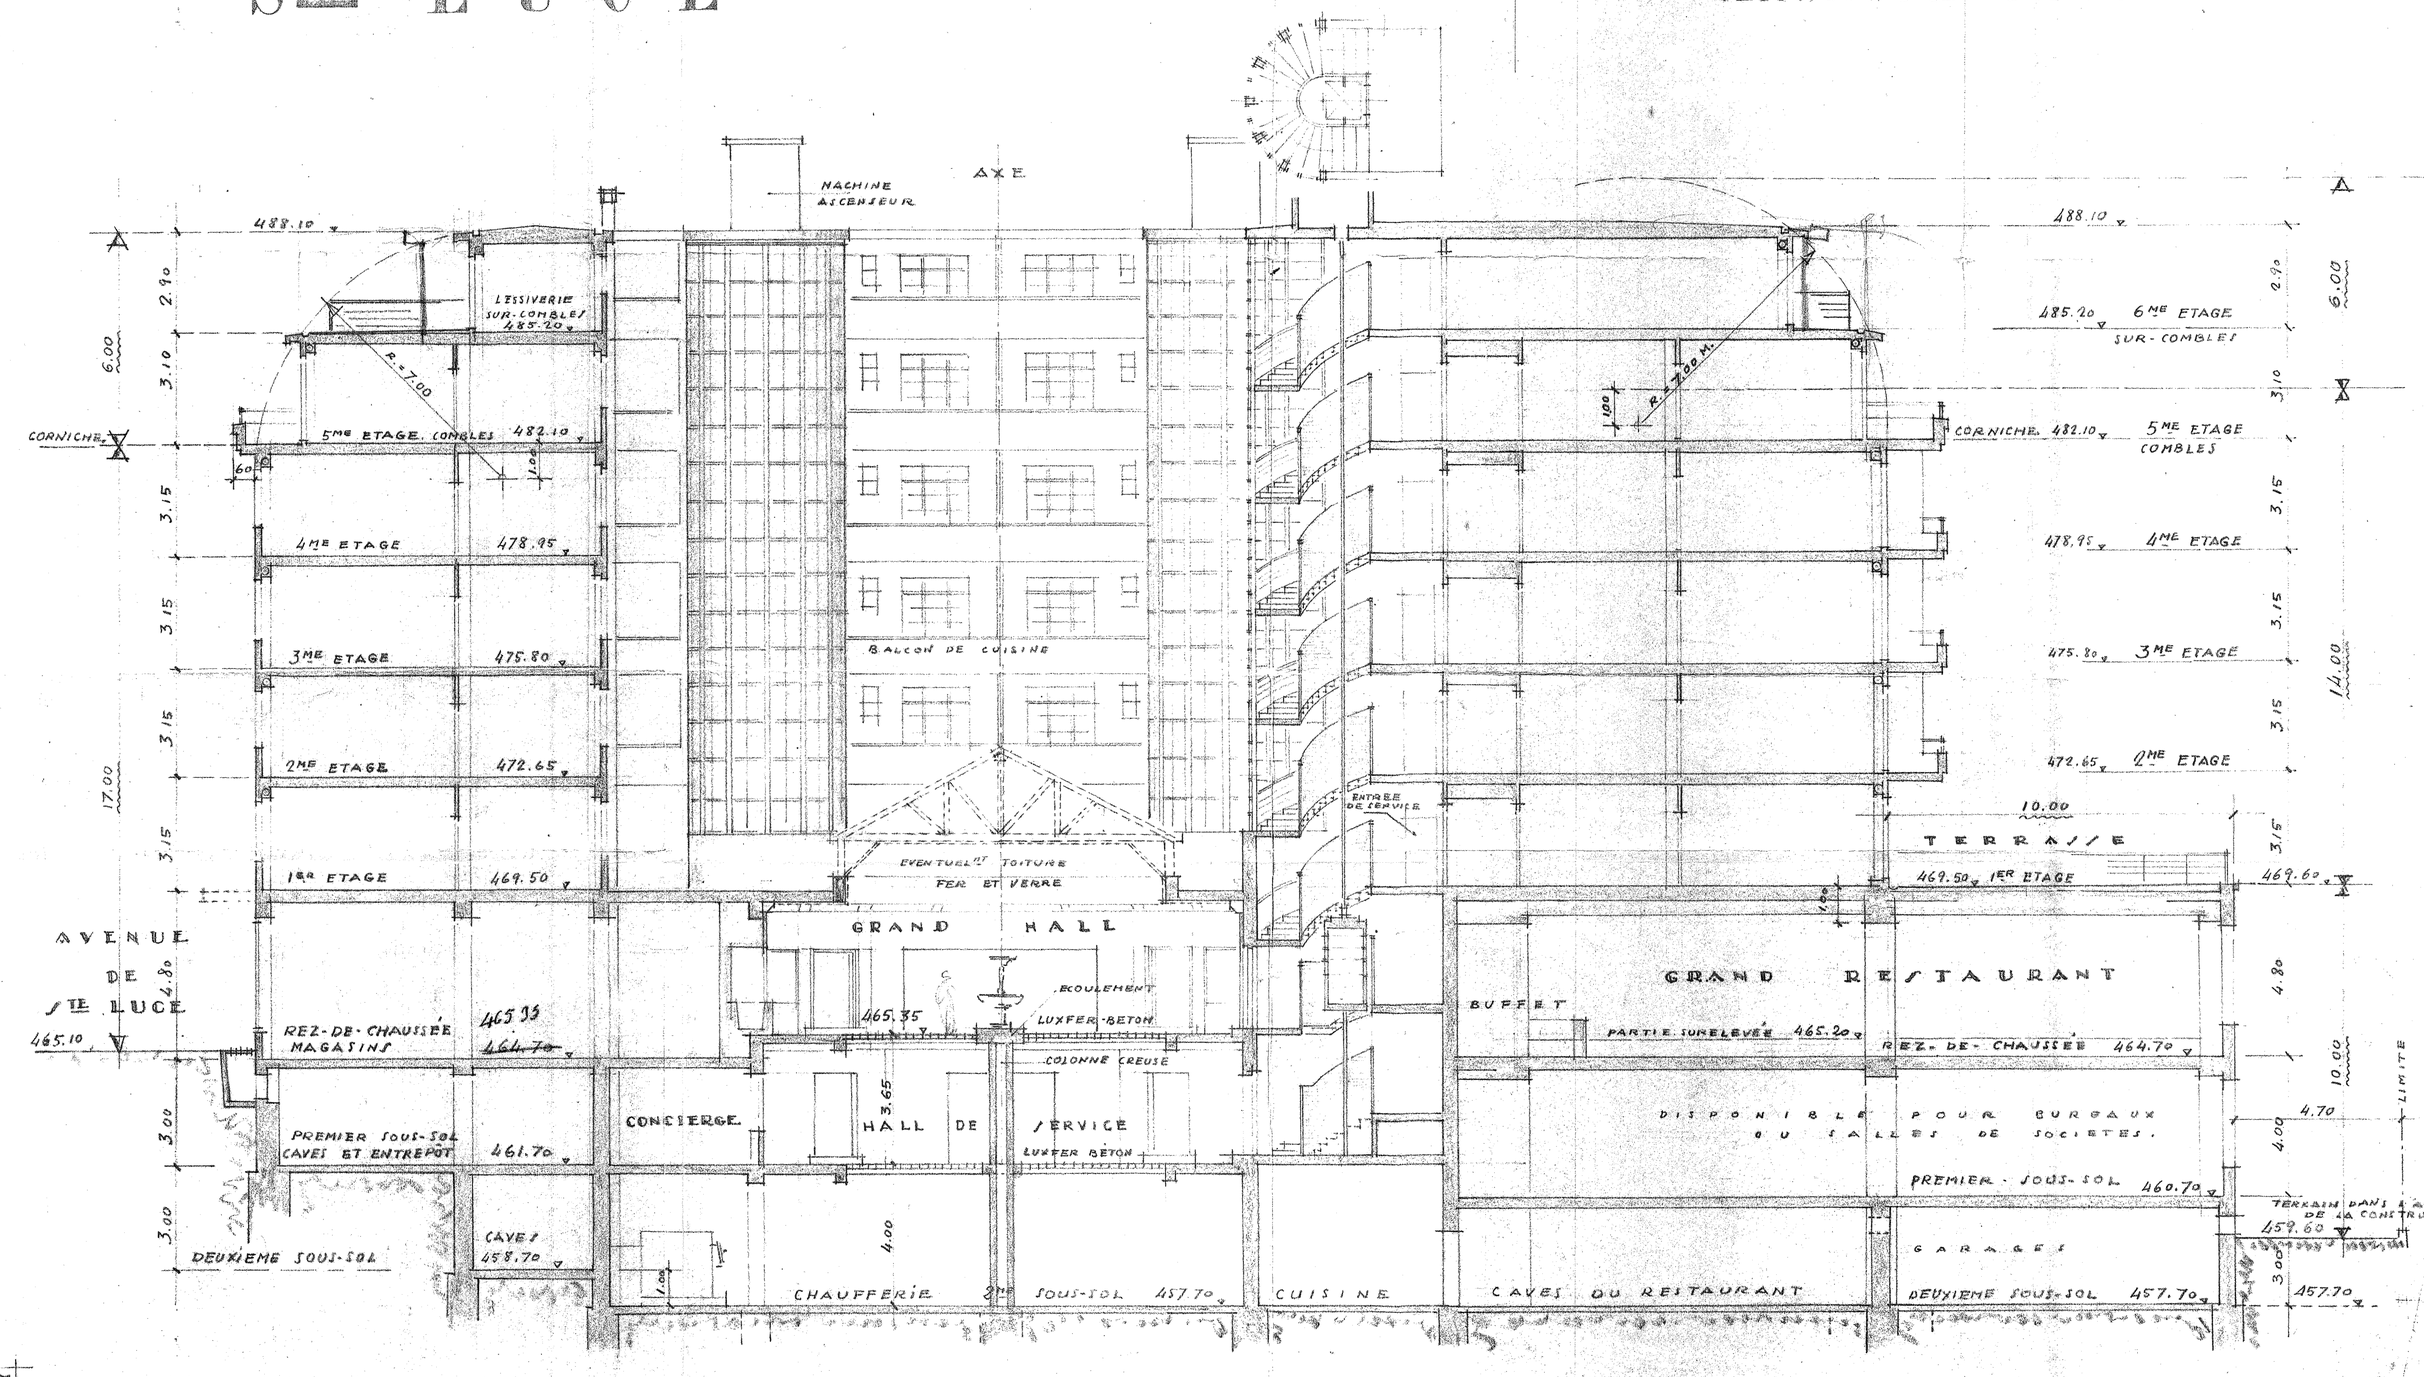

COUPE NORD-SUD

97

7546


BUREAU AUSTERMAYER
LAUSANNE, MARS 1933


Noeo

GALERIES
STE LUCE

CH. TRIVELLI
J. AUSTERMAYER.
ARCHITECTES.

Plan déposé au Greffe Municipal
pour être soumis à l'enquête publique
du 24 NOV. 1931 au 8 DEC. 1931
Lausanne, le 4 DEC. 1931
LE SECRÉTAIRE MUNICIPAL

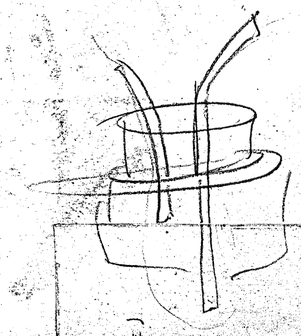

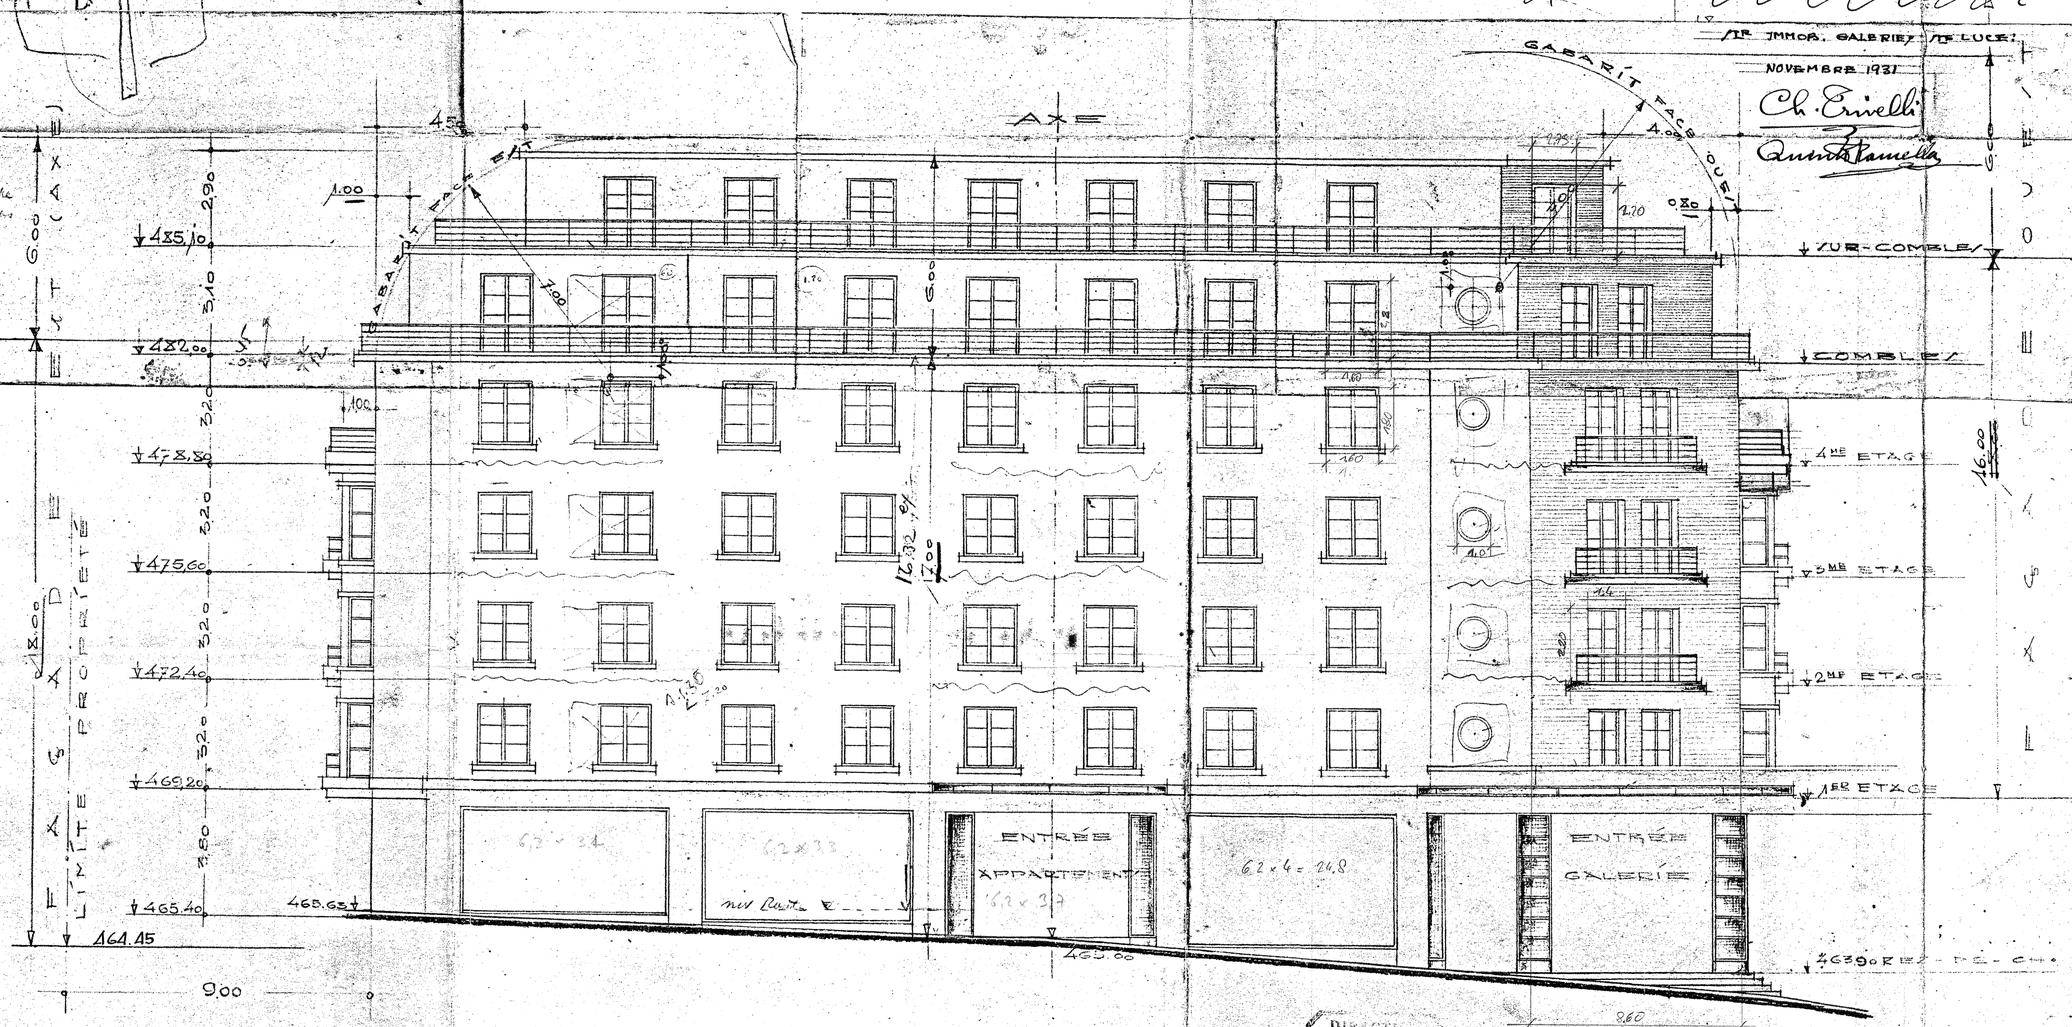

DIRECTION DES TRAVAUX
24 SEP. 1931
LAUSANNE

Ste IMMOB. GALERIES STE LUCE
Quinto Pancella
Ch. Trivelli

FACE NORD

54
786

J. AUSTERMAYER
ARCHITECTE

BUREAU AUSTERMAYER
LAUSANNE, SEPTBR 1931

GALERIES
STE LUCE

CH. TRIVELLI.
J. AUSTERMAYER.
ARCHITECTES.

Plan déposé au Greffe Municipal
pour être soumis à l'enquête publique
du 24 NOV. 1931 au 3 DEC. 1931
Lausanne, le 4 DEC 1931
LE SECRÉTAIRE MUNICIPAL

EST

STE IMMOB. GALERIES STE LUCE.
EN NOVEMBRE 1931
Ch. Trivelli
Quinto Tonella

AXE
SUR-COMBLES
COMBLES
4ME ETAGE
3ME ETAGE
2ME ETAGE
1ER ETAGE
REZ-DE-CH.
1ER SOUS-SOL
2ME SOUS-SOL
REZ-DE-CH. BUREAU
TERRASSE
CHEMIN PUBLIC
ENTREE DE SERVICE
GARAGE
LIMITE DE PROPRIETE
AXE FACE SUD
RACCORD A LA COULISSE AU PT. 476.24

DIRECTION DES TRAVAUX
24. SEP. 1931
LAUSANNE

FACE EST

STE IMMOB. "GALERIES STE LUCE"
Quinto Tonella
Ch. Trivelli

BUREAU AUSTERMAYER
LAUSANNE SEPT. 1931

J. AUSTERMAYER
ARCHITECTE

53


REPÈRE 430,00

GALERIES
Ste LUCE

SUD

CH. TRIVELLI
J. AUSTERMAYER
ARCHITECTES

Plan déposé au Greffe Municipal
pour être soumis à l'enquête publique
du 24 NOV. 1931 au 3 DEC. 1931
Lausanne, le 4 DEC. 1931
LE SECRÉTAIRE MUNICIPAL

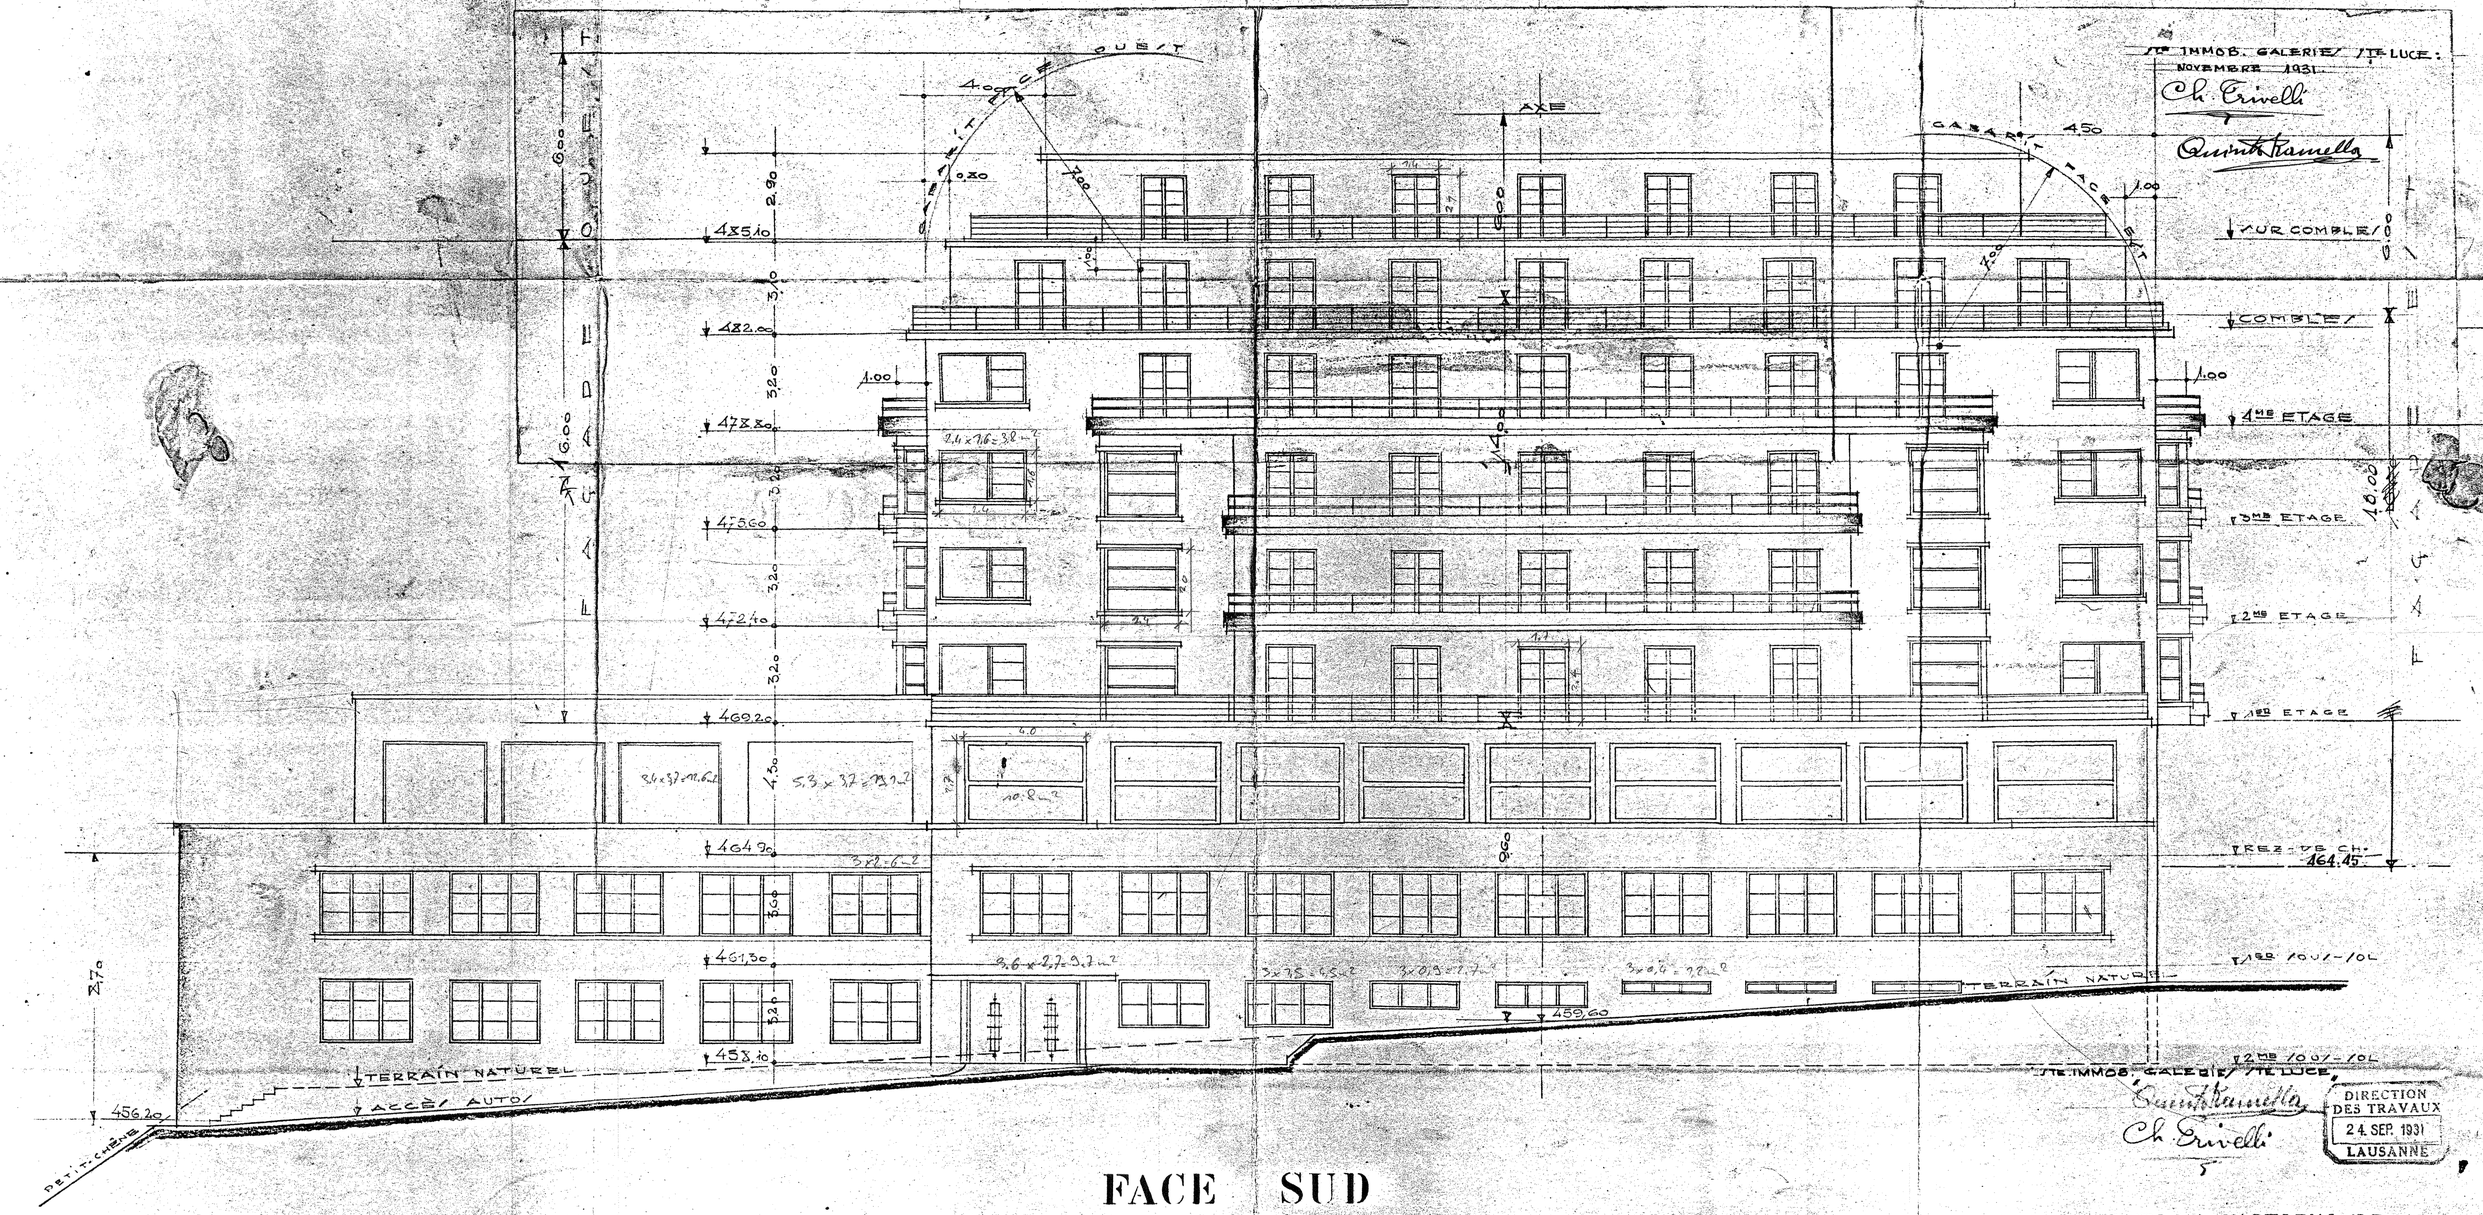

FACE SUD

BUREAU AUSTERMAYER
LAUSANNE SEPTBR 1931

52
J. AUSTERMAYER
ARCHITECTE
450.00
864


REX
HOTEL
CONTINENTAL
GARE
RESTAURANT
CAFÉ
TABACS
CIGARES
CAFÉ
RESTAURANT
Deux Gares
ARKINA


REX
TAILLEURS
SCHMIDT & FILS
BRIOCHES St LUCE
KODAKS
salon de thé
tea-room
PHOTO
FELDSTEIN
LAUSANNE


Lilia SILVI et
Amedeo NAZZARI
dans un film empreint
de jeunesse et de gaîté
Scampolo
Un film qui a tenu l'affiche
16 SEMAINES à ZURICH
PROCHAINEMENT
LES CHIENS NE SONT
PAS ADMIS
DANS LA SALLE
LE FILM PRINCIPAL
COMMENCE à:
LA SÉANCE
COMMENCE à:
LES CHIENS NE SONT
PAS ADMIS
DANS LA SALLE


REX
TAILLEURS
SCHMIDT & FILS
tea room
HOTEL VICTORIA
LAURENS
TURMAC


CAFÉ-TABAC
CAFÉTÉRIA
MERCURE
TAILLEURS
SCHMIDT & FILS










A. HE
BUREAU DE LOCATION
PHARMACIE
chemist


meubles
meyer
EUROPE
MEUBLES
cinéma
georges V



PHOTO
FELDSTEIN
LAUSANNE


PHARMACIE
JOURNAUX TABACS
chemist
A. HERREN
ELECTRICITE
LINOLEUM
PHOTO
FELDSTEIN
LAUSANNE


LAUSANNE-PALACE & HOTEL BEAU-
REX
HOTEL DE LA GARE
HOTEL-RESTAURANT
HOTEL-CONTINENTAL
CYD TRIESTINO
GENTIA
PHOTO
FELDSTEIN

3022
3022

cinéma
georges V